Заказчик: ОАО «ЧЕЛЯБГИПРОМЕЗ»

# Усиление колонн и вертикальных связей ЭСПЦ-2, Главный корпус в осях A-Д/1-27

Рабочая документация

Архитектурно-строительные решения

417-08.21-AC1

Изм.	№ док.	Подп.	Дата
1	515-02.22	Mocrobe	23.02.22

Заказчик: ОАО «ЧЕЛЯБГИПРОМЕЗ»

### Усиление колонн и вертикальных связей ЭСПЦ-2, Главный корпус в осях А-Д/1-27

### Рабочая документация

Архитектурно-строительные решения

417-08.21-AC1

Генеральный директор

Д.М. Жуков Д.М. Жуков

М.Г. Шешуков

Московский

Главный инженер

Главный инженер проекта

Изм.	№ док.	Подп.	Дата
1	515-02.22	Mocrobe	23.02.22

Екатеринбург, 2021

## Содержание общих данных

Лист	Наименование	Примечание
1.1	Содержание общих данных	
1.2	Ведомость рабочих чертежей основного комплекта	
1.2	Ведомость прилагаемой документации.	
1.3	Общие данные	
1.3	Исходные данные	
1.4	Конструктивные решения	
1.8	Технические решения, принятые в рабочей документации	
1.9	Материал конструкций	
1.10	Изготовление и монтаж	
1.11	Соединения элементов	
1.14	Антикоррозионная защита конструкций	
1.15	Перечень видов работ, по которым необходимо составление актов освидетельствования скрытых работ	
1.15	Условные обозначения	
1.15	Особые требования	

Взам. инв. №										
Подпись и дата				·	· · · · · · · · · · · · · · · · · · ·					
Под	1	-	Зам.	515-02.22	Man	02.22	417-08.21-	AC1		
	Изм.	Кол.уч	Лист	№док.		Дата			_	
5	Разраб	от.	Шишло	ЭB	Now	11.21		Стадия	Лист	Листов
подп.	Прове	рил	Котель		Scornt	11.21		P	1.1	
2	Н.контр.		Вилис	ова	Barre -	11.21	Содержание общих данных		000	
Инв. №	ГИП		Моско	вский	Mocrobe	11.21		«Проект	гсталькон	іструкция»
I										

## Ведомость рабочих чертежей основного комплекта

Лист	Наименование	Примечание
2	План колонн на отм. 0,000. Ведомости существующих, усиляемых, демонтируемых и вновь монтируемых элементов.	Изм.1 (1 уч.)
3	Схема расположения вновь монтируемых конструкций по нижнему поясу стропильной фермы в осях А-Б/9-10, 18-19	Изм.1 (2 уч.)
4	Разрезы 1-1, 2-2, 3-3	Изм.1 (2 уч.)
5	Разрезы 4-4, 5-5	
6	Разрезы 6-6, 7-7	Изм.1 (1 уч.)
7	Разрез 8-8	
8	Разрезы 9-9, 10-10. Ведомость существующих элементов.	
9	Схема расположения конструкций ветровой фермы на отм. +4,300, +5,100, +8,130, +9,080, +14,080. Ведомости существующих и вновь монтируемых элементов.	
10	Ведомость работ по устранению дефектов конструкций колонн, стоек фахверка, вертикальных связей, распорок и ветровых ферм	Изм.1 (Зам.)
11	Узлы 1,,5	Изм.1 (2 уч.)
12	Узлы 6, 7, 8	Изм.1 (1 уч.)
13	Узлы 9,,15, 27	Изм.1 (1 уч.)
14	Узлы 16,,21	
15	Узлы 22, 23, 26, 28, 31	
16	Узлы 29, 30, 32	Изм.1 (4 уч.)
17	Узлы 33, 34	
18	Узел 35	Изм.1 (1 уч.)
19	Узел 36	Изм.1 (2 уч.)
20	Узел 25	Изм.1 (2 уч.)
21	Узел 24	
22	Узлы 37, 38	Изм.1 (Нов.)

Веломость	ппилагаемой	документации
редомисть	II prijiai acmon	докумситации

Обозначение	Наименование	Примечание
417-08.21-AC1.CM	Усиление колонн и вертикальных связей ЭСПЦ-2, Главный корпус в осях А-Д/1-27 Спецификация материалов	Изм.1 (6 уч.)

Изм.	Кол.уч	Лист	№док.	Подпись	Дата

#### Ведомость основных комплектов

Обозначение	Наименование	Примечание
417-08.21-AC1	Усиление колонн и вертикальных связей ЭСПЦ-2, Главный корпус в осях А-Д/1-27	
417-08.21-KM1	Замена и усиление подкрановых конструкций ЭСПЦ-2, Главный корпус в осях А-Д/1-27	
417-08.21-KM2	Устранение дефектов стропильных ферм пролета $\Gamma$ -Д в осях $\Gamma$ /6, 12 на отм. $+14,000*$	

Взам. инв. №	
Подпись и дата	
. № подл.	

Изм.	Кол.уч	Лист	№док.	Подпись	Дата

- 1.1. Рабочая документация марки AC предусматривает усиление колонн и вертикальных связей ЭСПЦ-2, Главного корпуса в осях A-Д/1-27.
  - 1.2. Природно-климатические условия строительства:
- расположение участка строительства Российская Федерация, Челябинская область, г. Златоуст.
  - Нормативное значение ветрового давления для II ветрового района —
- $w_0 = 0,3$  кПа для II ветрового района по СП 20.13330.2016 (п. 11.1.4, карта 2 Приложения E);
- Нормативное значение веса снегового покрова 1,85 кПа по СП 20.13330.2016 изм. 2 «Нагрузки и воздействия», приложение К, таблица К.1;
- Интенсивность сейсмических воздействий для района местоположения объекта на основе карты общего сейсмического районирования территории Российской Федерации ОСР-2015-А (с 10%-ной вероятностью возможного превышения в течение 50 лет указанных на карте значений сейсмической интенсивности) составляет менее 6-ти баллов шкалы МЅК-64 (СП 14.13330.2018: п. 4.3, Приложение А). Район строительства не относится к сейсмически опасным;
- Температура наиболее холодных суток с обеспеченностью 0,98 минус 43°C по СП 131.13330.2020 (табл. 3.1);
  - Район строительства ІВ по СП 131.13330.2020 (Приложение А).
- 1.3. Рабочая документация выполнена в соответствии с требованиями действующих нормативных документов РФ, в том числе:
- Федеральный закон от 27.12.2002 г. № 184-ФЗ «О техническом регулировании»;
- Федеральный закон от 30.12.2009 г. № 384 «Технический регламент о безопасности зданий и сооружений»;
- ГОСТ 23118-2019 «Конструкции стальные строительные. Общие технические условия»;
- ГОСТ 27751-2014 «Надежность строительных конструкций и оснований. Основные положения»;
  - СП 16.13330.2017 «Стальные конструкции»;

подл.	
EB. Se	
7	

Взам. инв. №

Подпись и дата

						Г
						ı
						ı
						ı
Изм.	Кол.уч	Лист	№док.	Подпись	Дата	l

417-08.21-AC1

- Взам. инв. №
- Подпись и дата
- Инв. № подл.

- СП 70.13330.2012 «Несущие и ограждающие конструкции».
- СП 20.13330.2016 «Нагрузки и воздействия»;
- СП 28.13330.2017 «Защита строительных конструкций от коррозии»;
- СП 131.13330.2020 «Строительная климатология».
- 1.4 В соответствии со статьей 48.1 Градостроительного кодекса РФ от 29.12.2004 № 190-ФЗ объект относится к особо опасным, технически сложным и уникальным.
- 1.5 Здание согласно ст. 4 Федерального закона от 30 декабря 2009 г. № 384-ФЗ «Технический регламент о безопасности зданий и сооружений», относится к повышенному уровню ответственности.
  - 1.6 Здание согласно ГОСТ 27751-2014 относится к классу КС-2;
- 1.7 В соответствии со ст. 16 Федерального закона от 30 декабря 2009 г. № 384-ФЗ «Технический регламент о безопасности зданий и сооружений» принят коэффициент надежности по ответственности γ<sub>n</sub>=1,1.

#### 2. Конструктивные решения на основании данных исходного проекта

- 2.1 Здание цеха ЭСПЦ-2 ООО «РП-Недвижимость» в г. Златоуст представляет собой четырехпролётное промышленное здание общей длиной 156 метров и шириной 84 метра, в поперечном направлении состоящее из следующих пролётов разной высоты:
- пролёт «A-Б» шириной 24 м, отметка низа стропильных конструкций +11,800 м, уклон кровли i=0,1 в сторону ряда «A»;
- пролёт «Б-В» шириной 18 м, отметка низа стропильных конструкций +18,200 м, уклон кровли i=0,1 в сторону ряда «Б»;
- пролёт «В- $\Gamma$ » шириной 18 м, отметка низа стропильных конструкций +18,200 м, уклон кровли i=0,1 в сторону ряда « $\Gamma$ »;
- пролёт « $\Gamma$ -Д» шириной 24 м, отметка низа стропильных конструкций +11,800 м, уклон кровли i=0,1 в сторону ряда «Д».
- 2.2 Шаг колонн по рядам «А» и «Д» 6 м, по рядам «Б», «В» и «Г» 18 м, а в осях «13-15» 12 м. По рядам «А», «Д» в осях «10» и «18» выполнены деформационные швы. Шаг стропильных ферм во всех пролетах составляет 6 м. Пролет подстропильных ферм по рядам «Б», «В», «Г» 18 м, а в осях «13-15» 12 м.
- 2.3 Колонны по крайним рядам «А», «Д» сборные железобетонные одноступенчатые с одной консолью для опирания подкрановых балок. Сечение в подкрановой части прямоугольное 400×1000 мм, в надкрановой части 400×400 мм.

Изм. Кол.уч Лист №док. Подпись Дата

417-08.21-AC1

- 2.4 Колонны ряда «Б», «Г» двухступенчатые. Сечение верхних участков колонн – сварное двутавровое, средние участки колонн имеют сварное сплошное сечение несимметричного типа, нижние участки колонн имеют сквозное сечение, состоящее из сварных двутавров, объединённых решёткой из уголков. Шаг колонн по ряду «Б», « $\Gamma$ » – 12 и 18 м. В колоннах ряда «Б», «Г» предусмотрены технологические проёмы в стенке.
- 2.5 Колонны ряда «В» одноступенчатые. Верхние (надкрановые) участки колонн выполнены из сварных двугавров, нижние (подкрановые) участки колонн имеют сквозное сечение, состоящее из сварных двугавров, объединённых решёткой из уголков. Шаг колонн по ряду «В» 12 и 18м. В колоннах ряда «В» предусмотрены технологические проёмы.
- Стропильные фермы «А-Б», «Г-Д», пролетом 24 м, металлические сварные с трапецеидальным очертанием с треугольной системой решетки и дополнительными стойками. Нижние пояса стропильных ферм посередине пролетов имеют переломы. Элементы стропильных ферм выполнены в виде составного таврового сечения из равнополочных и неравнополочных уголков. Верхние пояса стропильных ферм в местах железобетонных ребрами опирания ПЛИТ покрытия подкреплены жесткости, расположенными с обеих сторон верхних поясов.
- 2.7 Стропильные фермы «Б-В», «В-Г», пролетом 18 м, металлические сварные с параллельными поясами. Система решетки треугольная с дополнительными стойками. Элементы стропильных ферм выполнены в виде составного таврового сечения из равнополочных и неравнополочных уголков. Верхние пояса стропильных ферм в местах железобетонных плит покрытия подкреплены ребрами жесткости, расположенными с обеих сторон верхних поясов.
- Плиты покрытия сборные железобетонные ребристые двух типоразмеров  $6000 \times 3000 \times 300$  мм и  $6000 \times 1500 \times 300$  мм.
  - 2.9 Связи по покрытию:
- продольные связи по нижним поясам стропильных ферм расположены вдоль буквенных осяй;
- поперечные связи по нижним поясам стропильных ферм расположены:
- в осях «А-Б», «Г-Д»/«1-2», «8-9», «10-11», «17-18», «19-20», «26-27»;
- в осях «Б-В», «В-Г» /«1-2», «7-8», «14-15», «20-21», «26-27».
- поперечные связи по верхним поясам стропильных ферм расположены:
- в осях «А-Б», «Г-Д»/«1-2», «8-9», «10-11», «17-18», «19-20», «26-27»;
- в осях «Б-В», «В-Г» /«1-2», «7-8», «14-15», «20-21», «26-27».
- решетка связей крестовая;
- вертикальные связевые фермы расположены:
- в осях «А-Б», «Г-Д»/«1-2», «8-9», «10-11», «17-18», «19-20», «26-27»;

Изм.	Кол.уч	Лист	№док.	Подпись	Дата

в осях «Б-В», «В-Г»/«1-2», «7-8», «14-15», «20-21», «26-27».

- 2.10 Вертикальные связи по колоннам по ряду «А», располагаются в осях «5-6», «7-8», «11-12», «16-17», «22-23», «24-25», по ряду «Д» в осях «3-4», «5-6», «11-12», «16-17», «22-23», «24-25», Связи стальные крестового очертания, выполнены в виде составного таврового сечения из прокатных равнополочных уголков.
- 2.11 Вертикальные связи по колоннам рядов «Б», «Г» располагаются в подкрановых части колонн в осях «13-15» и представляют собой портальные системы, элементы которых выполнены в виде составного таврового сечения из прокатных равнополочных уголков. Связевые элементы располагаются в плоскостях ветвей колонн. В надкрановой части колонн вертикальные связи крестового очертания, выполнены в виде составного таврового сечения из прокатных равнополочных уголков.
- 2.12 Вертикальные связи между колоннами располагаются в подкрановых части колонн рядов «В» в осях «13-15» крестового очертания, элементы которых выполнены в виде составного таврового сечения из прокатных равнополочных уголков. Связевые элементы располагаются в плоскостях ветвей колонн. В надкрановой части колонн вертикальные связи крестового очертания, выполнены в виде составного таврового сечения из прокатных равнополочных уголков.
- 2.13 Подстропильные фермы имеют треугольную систему решетки, элементы которой выполнены в виде составного таврового сечения из прокатных равнополочных уголков.
  - 2.14 Подкрановые балки в пролетах «А-Б», «Г-Д» сварные четырех типов:
- в осях «А», «Д» пролетом 6,0 м, разрезные, высотой 800 мм, сечение сварной двутавр, с поперечными ребрами жесткости;
- в осях «Б», «Г»/«13-15» пролетом 12,0 м, разрезные, высотой 1200 мм, сечение сварной двутавр, с поперечными ребрами жесткости;
- в осях «Б», «Г»/«1-7»,«24-27» пролетом 18,0 м, разрезные, высотой 1800 мм, сечение сварной двутавр, с поперечными ребрами жесткости;
- в осях «Б», «Г»/«7-13», «15-24» пролетом 18,0 м, разрезные, высотой 1800 мм, сечение сварной двутавр, с поперечными ребрами жесткости. С обеих сторон подкрановых балок на расстоянии 3,0 м от осей подходят подкосы, выполненные в виде составного таврового сечения из прокатных равнополочных уголков.

Подкрановые балки в пролетах «Б-В», «В-Г» сварные трех типов:

- в осях «Б», «В», «Г»/«13-15» пролетом 12,0 м, разрезные, высотой 1200 мм, сечение сварной двутавр, с поперечными ребрами жесткости;
- в осях «Б», «В», «Г»/«1-7»,«24-27» пролетом  $18.0\,$  м, разрезные, высотой  $1800\,$  мм, сечение сварной двутавр, с поперечными ребрами жесткости;

Изм.	Кол.уч	Лист	№док.	Подпись	Дата

- в осях «Б», «В», «Г»/«7-13»,«15-24» пролетом 18,0 м, разрезные, высотой 1800 мм, сечение сварной двутавр, с поперечными ребрами жесткости. С обеих сторон подкрановой балки на расстоянии 3,0 м от осей подходят подкосы усиления, выполненные в виде составного таврового сечения из прокатных равнополочных уголков.
- 2.15 Кровельное покрытие рулонное покрытие по железобетонным плитам. Теплоизоляция не предусмотрена.
- 2.16 Стеновое ограждение сборное из железобетонных панелей размером 6000x1200x80 мм.
- 2.17 Пролёт А-Б оборудован тремя мостовыми электрическими кранами тяжёлого режима работы: №13 (Q=10,0/5,0т), №14 (Q=10,0/5,0т), №15 (Q=10,0/5,0т). Пролёты кранов 22,0 м, отметка уровня головки кранового рельса (KP-1) +9.000.
- 2.18 Пролёт Б-В оборудован тремя мостовыми электрическими кранами тяжёлого режима работы: №10 (Q=36,0/10,0т), №11 (Q=30,0/5,0т), №12 (Q=36,0/5,0т). Пролёты кранов -16,5 м, отметка уровня головки кранового рельса (KP-1) -+14.000.
- 2.19 Пролёт В-Г оборудован четырьмя мостовыми электрическими кранами тяжёлого режима работы: №5 (Q=30,0/5,0т), №6 (мульдозавалочный кран, Q=3,2т), №7 (Q=20,0/5,0т), №8 (Q=20,0/5,0т). Пролёты кранов 16,5 м, отметка уровня головки кранового рельса (КР-1) +14.000.
- 2.20 Пролёт Г-Д оборудован тремя мостовыми электрическими кранами тяжёлого режима работы: №1 (Q=10,0т), №2 (Q=10,0т), №4A (Q=16,0т). Пролёты кранов 22,0 м, отметка уровня головки кранового рельса (KP-1) +9.000.
- 2.21 Для ремонта мостовых кранов предусмотрены ремонтные зоны в осях «В- $\Gamma$ »/«3-5», «24-25», оборудованные электрическими однобалочными подвесными кранами. Крепление подвесных кранов выполнено к несущим конструкциям покрытия.
- 2.22 Материалы строительных конструкций по исходной документации шифр Заказ 200:
  - колонны из стали Ст3 (ГОСТ 380-50);
  - вертикальные связи из стали Ст3 (ГОСТ 380-50);
  - стойки и ригели фахверка из стали Ст3 (ГОСТ 380-50);

Инв. № подл. Подпись и дата Взам. инв. №

Изм.	Кол.уч	Лист	№док.	Подпись	Дата

#### 3. Технические решения, принятые в рабочей документации

- 3.1 Краткое описание состояние колонн и вертикальных связей по результатам обследования см. шифр 311-06.20-ОК.
- 3.2 Рабочей документацией предусмотрено усиление колонн и вертикальных связей (подробно см. Ведомость работ по устранению дефектов конструкций колонн, стоек фахверка, вертикальных связей и ветровых ферм л.10 и листы рабочей документации 2-9,11-20) в части:
  - выполнения замены вертикальных связей в осях Д/3-4, 5-6, 11-12, 16-17,22-23, 24-25 (см. л.7 и узлы 10, 13, 24, 25, 26, 31, 38 на листах 13,15,16);
  - выполнения усиления верхней (надкрановой) части стальных колонн в осях E, E, E с отм. E12,060 (см. узел 32 на листе 16);
  - выполнения установки вертикальных связей в осях 5/13-15 с отм. +9,000 до отм. +15,800 (см. л. 4 и узел 18 на листе 14);
  - выполнения установки горизонтальных связей в осях A-E/9-E10,18-E19 для раскрепления ж/б колонн в осях E4/10,18 (см. л. 3 и узлы 14, 15 на листе 13);
  - выполнения усиления вертикальной связи листом (дефекты № 1,2 I);
  - выполнения усиления вертикальной связи уголком (дефекты № 11,12,71 I);
  - выполнения замены вертикальных связей (дефекты № 3, 13, 14, 31, 32, 33, 48, 51, 64, 66, 88, 93, 95 I);
  - выполнения усиления колонны листом (дефект № 4,6 I);
  - выполнения усиления решетки связи колонны листом (дефект № 5, 7 I);
  - выполнения усиления диафрагмы жесткости колонны листом (дефект № 9 I);
  - выполнения восстановления защитного слоя бетона с мероприятиями по антикоррозионной защите рабочей арматуры (дефект № 18,21 I);
  - выполнения восстановления защитного слоя бетона (дефект № 19,20 I);
  - выполнения установки болтокомплекта в узел крепления стойки фахверка к стропильной ферме (дефект № 22,25,36,62,70,75 I);
  - выполнения установки дополнительных арматурных стержней. Выполнения восстановления защитного слоя бетона с мероприятиями по антикоррозионной защите рабочей арматуры. Выполнения усиления колонны бандажом (дефект № 26 I);
  - выполнения крепления стойки фахверка к стропильной ферме (дефект № 27,28 I);
  - выполнения ревизии болтокомплекта в узел крепления стойки фахверка к колонне (дефект № 29,35,39 I);
  - выполнения установки болтокомплекта в узел крепления стойки фехверка к колонне (дефект № 35,49,73 I);

Инв. № подл. Подпись и дата Взам. инв. №

 Изм. Кол.уч
 Лист
 №док.
 Подпись
 Дата

417-08.21-AC1

(дефект № 41,58,59,64,66 - І);

- выполнения сварных швов в узле крепления вертикальных связей (дефект № 42 - I);

- выполнения установки листа в узел крепления стойки фехверка к колонне

- выполнения установки ответного ребра в колонне (дефект № 46, 85 I);
- выполнения монтажа ребра колонны (дефект № 63 I);
- выполнения антикоррозионного покрытия стоек фахверка в полном объеме (дефект № 72 I);
- выполнения сварных швов в узле крепления уголков кронштейна и фасонки (дефект № 74 I);
- выполнения усиления стойки фахверка листом (дефект № 76 I);
- выполнения антикоррозионного покрытия колонн (дефект № 82,83 I);
- выполнения антикоррозионного покрытия вертикальных связей (дефект № 84 I);
- выполнения сварных швов в узле крепления элемента раскрепления стойки фахверка к колонне (дефект № 91 I);
- выполнения установки балки в площадке (дефект № 69 I);
- выполнения восстановления решетки вертикальной связи (дефект № 17 I);
- 3.3 Выполнение усиления колонн и вертикальных связей должно проводиться в строгом соответствии с рабочей документацией.

#### 4. Материал конструкций

- 4.1. Марки стали элементов конструкций приняты в зависимости от группы конструкций с учётом расчетной температуры, требований по ударной вязкости и химического составу в соответствии с требованиями ГОСТ 27772-2015, СП16.13330.2017 и СП 28.13330.2017, а также в соответствии с техническими требованиями на проектирование.
- 4.2. Материал конструкций сталь C255-5 по ГОСТ 27772-2015 в зависимости от группы конструкций по СП16.13330.2017.
- 4.3. Ударная вязкость проката должна определяться на образцах с V-образным надрезом.
- 4.4. При заказе стали учитывать, что процедура контроля свойств проката должна быть статистической.

Инв. № подл. Подп

Взам. инв.

Изм.	Кол.уч	Лист	№лок.	Полпись	Лата

417-08.21-AC1

#### 5. Изготовление и монтаж

- 5.1. Изготовление и монтаж вести в соответствии с требованиями:
- ГОСТ 23118-2019 «Конструкции стальные строительные. Общие технические условия»;
  - СП 16.13330.2017 «Стальные конструкции»;
  - СП 70.13330.2012 «Несущие и ограждающие конструкции»;
- СП 48.13330.2019 «Организация строительства. Актуализированная редакция СНиП 12-01-2004»;
- СП 53-101-98 «Изготовление и контроль качества стальных строительных конструкций»;
  - указаний данной рабочей документации марки «АС»;
  - документации марки «КМД»;
- проекта производства работ (ППР) и проекта производства сварочных работ (ППСР), основные положения которых, касающиеся порядка и последовательности производства работ должны быть согласованы с разработчиками данной рабочей документации марки «АС».
- 5.2. В рабочей документации даны принципиальные узлы соединений конструкций. Количество, диаметр болтов, размеры сварных швов, не указанные в чертежах данной рабочей документации, определяются на стадии разработки чертежей КМД в соответствии с СП 16.13330.2017 по расчетным усилиям N, M и A, приведённым в ведомостях элементов, где:

N – продольное усилие, в тс;

M – опорный момент, в тс\*м;

A – опорная реакция, в тс.

- 5.3. Bce крепления, временные монтажные прихватки, временные приспособления после окончания монтажа должны быть сняты, места приварки зачищены.
- 5.4. Для обеспечения транспортировки конструкций каркаса предусмотрены монтажные стыки конструкций. Стыки должны быть равнопрочными основному сечению. Места монтажных стыков уточняются заводом-изготовителем согласованию с монтажной организацией.

№ подл.

- 5.6. Изготовление конструкций производить только на специализированных заводах-изготовителях строительных металлоконструкций, имеющих технологические возможности по реализации технических решений, заложенных в данной рабочей документации, а также опыт изготовления подобных конструкций.
- 5.7. Крепежные элементы болтовых соединений должны удовлетворять требованиям СП 16.13330.2017. Образование отверстий под болты производить сверлением. Предельные отклонения отверстий от проектных и их количество должно соответствовать требованиям таблицы 2 ГОСТ 23118-2019.

Предельные смещения отверстий для конструкций принять:

- между двумя любыми отверстиями, в том числе по диагонали в пределах группы +/-0,5мм;
  - между группами (при расстоянии между группами L):

 $L \le 6M - +/-1,5MM$ ;

 $L \ge 6M - +/-0,00025L$ .

- 5.8 Отклонения линейных размеров конструкций и отправочных элементов не должны превышать значений, установленных таблицей Б1, Б2, Б3 приложения «Б» ГОСТ 23118-2019 при коэффициенте точности k=0,25. Отклонения угловых размеров металлоконструкций не должны превышать аналогичных значений отклонений от перпендикулярности, указанных в таблице 3 ГОСТ 21779-82 для коэффициента точности k=0,25. Превышение указанных отклонений должно быть согласовано с авторами рабочей документации «КМ».
- 5.9. Требования при приемочном контроле смонтированных конструкций принять по СП 70.13330.2012, а также указаниям данной рабочей документации. Монтаж стальных конструкций и их приёмку выполнять при техническом сопровождении авторского надзора.

#### 6. Соединение элементов

- 6.1. Заводские соединения сварные.
- 6.2. Монтажные соединения на сварке и постоянных болтах.
- 6.3. Материалы для соединений:

Изм.	Кол.уч	Лист	№док.	Подпись	Дата

Взам. инв. №

417-08.21-AC1

- монтажные (временные) болты М16 класса прочности 5.6 класса точности В по ГОСТ Р ИСО 4014-2013 или ГОСТ Р ИСО 8765-2013 (мелкий шаг резьбы), гайки по ГОСТ ISO 4032-2014 или ГОСТ ISO 8673-2014 (мелкий шаг резьбы) класса прочности 8, шайбы по ГОСТ 11371; разность номинальных диаметров отверстий и болтов 3мм;
- 6.4. Минимальное осевое усилие для расчета крепления элементов  $A=5,0\,$  т,  $N=5,0\,$  т, кроме оговоренных.

#### 6.5. Сварные соединения:

- монтажные сварные соединения указаны в узлах, а также чертежах КМД.
- все сварные швы, кроме оговоренных, принимать по усилиям в элементах, приведенным в ведомостях элементов, с учетом таблицы 38 СП 16.13330.2017, но не менее  $t \le k_f$  и не более  $k_f \le 1,2^*t$ , где t минимальная толщина свариваемых элементов.
- размеры заводских угловых швов, принятые в чертежах, рассчитаны для автоматической и полуавтоматической сварки при нижнем положении шва, марка сварочной проволоки по ГОСТ 2246-70\*: Св-08Г2С либо СВ-08ГА для стали С255-4, диаметр проволоки d<1,4мм. При этом коэффициенты βf=0,7; βz=1 приняты для расчетных сопротивлений металла шва и металла границы сплавления согласно табл. 39 СП 16.13330.2017.
- монтажные швы выполнять ручной или полуавтоматической сваркой. Ручную сварку производить электродами по ГОСТ 9467-75\* типа Э46А для стали С255-4 диаметром не более 4 мм, на токе, не превышающем 220 А, со скоростью, обеспечивающей получение шва за один проход катетом не более 4 мм. Монтажную полуавтоматическую сварку производить сварочной проволокой Св-08Г2С по ГОСТ 2246-70\* диаметром d<1,4мм.
- при разработке чертежей КМД в обязательном порядке учитывать требования СП 16.13330.2017 раздел 13, 14.1, 14.4, СП 294.1325800.2017 раздел 6.3, 12.1.
- размеры заводских швов, указанные в данной рабочей документации, приняты из расчёта применения автоматической и механизированной сварки под слоем флюса и в среде углекислого газа, размеры монтажных швов ручной дуговой сварки.

Инв. № подл. Подпись и дата

Взам. инв. №

Изм. Кол.уч Лист №док. Подпись Дата

417-08.21-AC1

- при сварке многопроходных швов каждый последующий слой следует выполнять после тщательной очистки от шлака и брызг металла предыдущего слоя. Участки шва с порами, трещинами и раковинами должны быть удалены механическим способом до наложения последующих слоёв.
- при сварке пересекающихся стыков швов, шов выполненный первым, в месте пересечения следует удалить, используя абразивный инструмент, до получения заданной формы разделки кромок второго шва.
- сварку при отрицательных температурах окружающего воздуха следует выполнять с учётом требований СП 70.13330.2012.
- все стыковые и тавровые швы с полным проваром выводить за пределы стыков (свариваемых деталей) на планки с последующим удалением планок и зачисткой мест их установки. Толщины и разделка кромок, а также марка стали выводных планок должны соответствовать аналогичным параметрам для соединяемых элементов.

#### 6.6 Контроль качества сварных швов:

- контроль качества швов осуществлять в соответствии с ГОСТ 23118-2019, СП 70.13330.2012 до нанесения антикоррозионной защиты.
- ультразвуковой контроль сварных швов выполнять по ГОСТ 14782 в объеме, предусмотренном ГОСТ 23118-2019. Ультразвуковой контроль швов выполнять после исправления недопустимых дефектов, выявленных визуальным и измерительным контролем.
- Физические методы контроля сварных швов выполнять в объёме предусмотренном ГОСТ 23118 и СП 70.13330, при этом в обязательном порядке 100 % контроля физическими методами подвергаются следующие швы: тавровые и угловые швы, работающие на отрыв в местах приварки растянутых накладок (фасонок) в жёстких узлах примыкания ригелей к колоннам, тавровые швы приварки ответных рёбер в колоннах, тавровые швы приварки фланцев, во фланцевых соединениях и т.д.
- качество сварных швов должно быть не ниже среднего уровня по Приложению Б ГОСТ 23118-2019, а ответственных швов по таблице 1 ГОСТ 23118-2019 должно быть высокого уровня качества.

Инв. № подл. Подпись и дата

Взам. инв.

Изм. Кол.уч Лист №док. Подпись Дата

417-08.21-AC1

- сварные соединения, не удовлетворяющие требованиям к их качеству, должны быть исправлены в соответствии с разработанной технологией и повторно проконтролированы.
  - 6.7 Болтовые соединения:
- болты без контролируемого натяжения затянуть усилием 30 35 кгс монтажными ключами длиной:

для болтов M16 - 300, ..., 350 мм;

- гайки должны быть закреплены от самоотвинчивания постановкой контргаек или пружинных шайб; для болтов, работающих на растяжение, постановка пружинных шайб не допускается.
- изготовление и монтаж болтовых соединений выполнять в соответствии с требованиями СТО НОСТРОЙ 2.10.76-2012 «Строительные конструкции металлические. Болтовые соединения. Классификация, правила и контроль монтажа, требования к результатам работ».

#### 7. Антикоррозионная защита

- 7.1 Степень воздействия среды на конструкции слабоагрессивная-1 по СП 28.13330.2017. Группа лакокрасочных покрытий III-120 по СП 28.13330.2017.
- 7.2 Мероприятия по антикоррозионной защите конструкций и восстановлению покрытий, поврежденных сваркой, выполнять в соответствии с требованиями СП 28.13330.2017, ГОСТ 9.402-2004 и специально разработанным ППР на выполнение антикоррозионной защиты.
- Окраску металлических конструкции выполнить грунтовкой эпоксидной с фосфатом цинка ИЗОЛЭП-primer и эмалью акрилуретановой ПОЛИТОН-УР (УФ) согласно СП 28.13330.2017 «Защита строительных конструкций от коррозии».
- перед нанесением защитного покрытия поверхности стальных конструкций очистить до степени 2 по ГОСТ 9.402-2004 (SA 2 1/2 по ISO 8501).
- 7.3 Работы по антикоррозионной защите производить в соответствии с требованиями ГОСТ 12.3.005-75 «Система стандартов безопасности труда. Работы окрасочные. Общие требования безопасности.
  - 7.4 Цвет эмали (RAL) согласовать с Заказчиком.
  - 7.5 Подробно мероприятия по АКЗ см. шифр 417-08.21-АКЗ.

Изм	Коп уч	Лист	<b>Молок</b>	Полпись	Лата

- 8.1. Оформление **УЗЛОВ** конструкций, закрываемых дальнейшем отделочными материалами, либо средствами, обеспечивающими огнестойкость элементов.
- 8.2. Выполнение грунтовочных слоев и защитное антикоррозионное покрытие, выполняемые на строительной площадке.
- 8.3. Работы, для которых указано составление актов в ППР и в проекте производства сварочных работ (ППСР).

#### 9. Условные обозначения

9.1. Условные обозначения, используемые в данной рабочей документации приняты по ГОСТ 21.502-2016 приложение А. Некоторые используемые обозначения:



Болт постоянный высокопрочный

Болт постоянный нормальной точности



Болт монтажный

Заводской шов сварного соединения углового, таврового, внахлестку

Монтажный шов сварного соединения углового, таврового, внахлестку ×××××

Заводской шов сварного соединения углового, таврового, внахлестку с невидимой стороны.

Монтажный шов сварного соединения углового, таврового, внахлестку XX XX с невидимой стороны.

### 10. Особые требования

- 10.1 Все работы выполнить с обязательным ограничением действующих нагрузок на конструкции и ограничением доступа в зоны выполнения работ (по пролетам)
- 10.2 Все работы выполнять в строгом соответствии специально co разработанным ППР и требованиями рабочей документации.
  - 10.3 ППР должен быть согласован с авторами рабочей документации.
- 10.4 Разработку чертежей КМД и строительно-монтажные работы вести на основании фактического планово-высотного положения конструкций.
  - 10.5 Работы по замене вертикальных связей выполнить в течении одних суток.

Изм.	Кол.уч	Лист	№док.	Подпись	Дата


417-08.21-AC1


Лист


инв.


Взам.

Подпись и дата

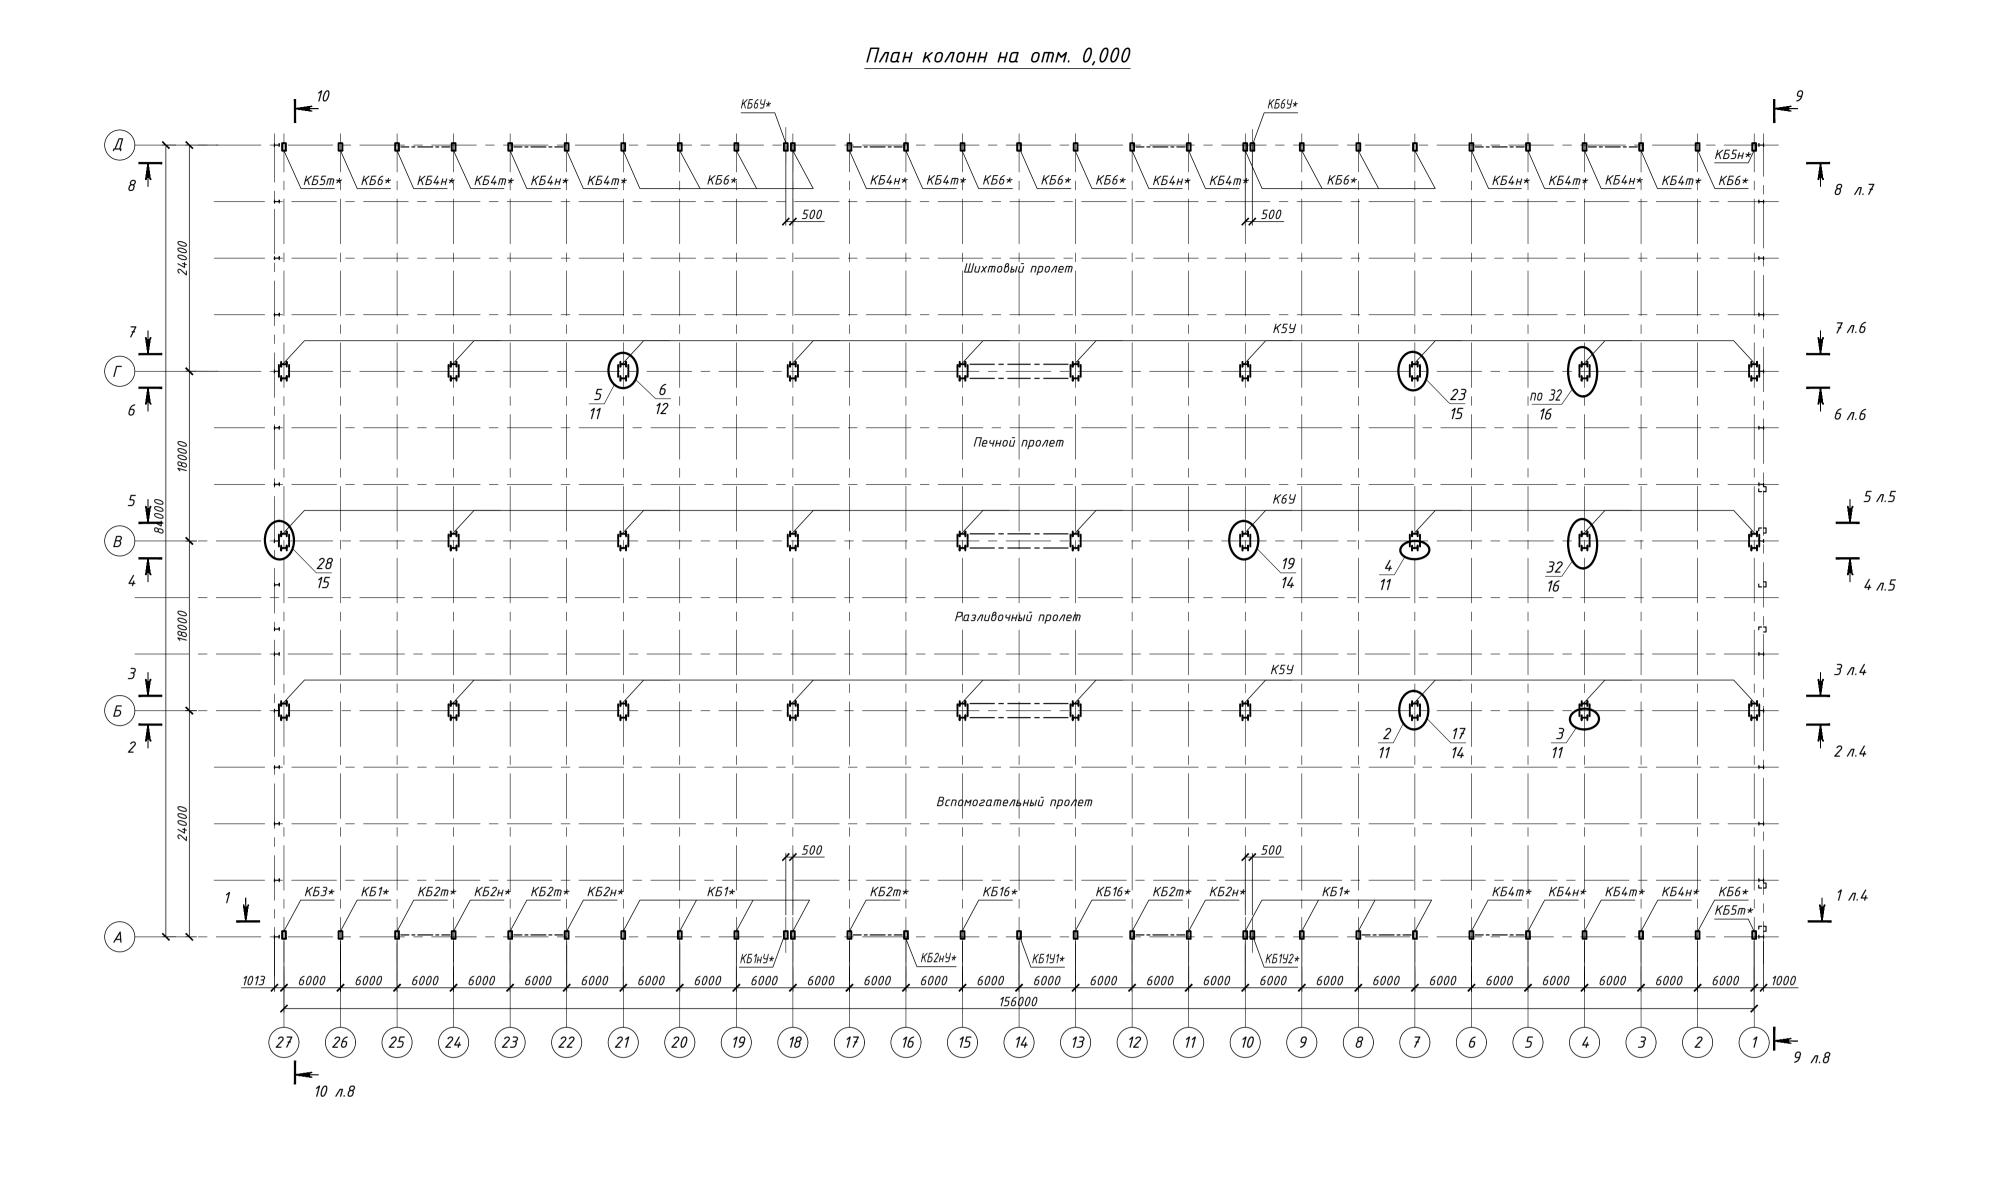

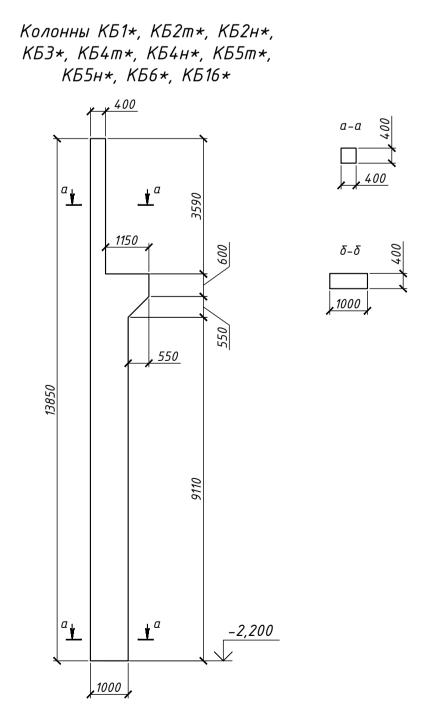

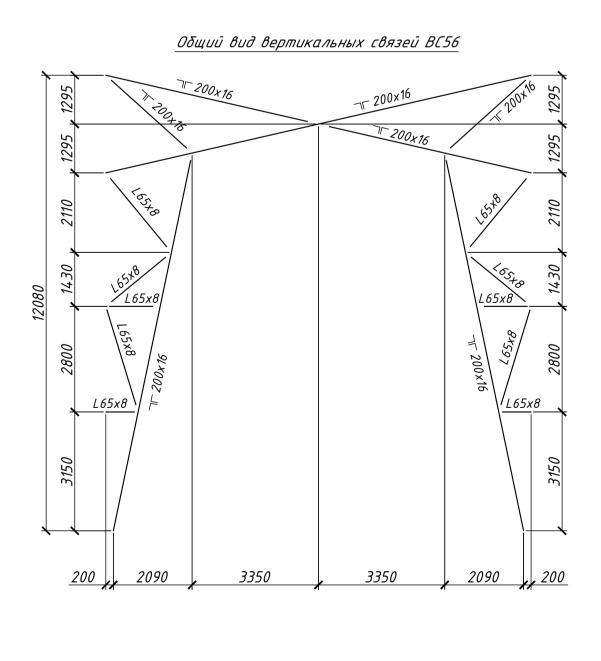

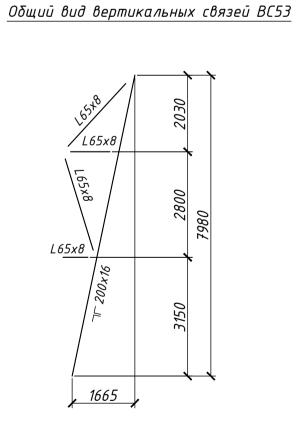

	I	Ведог	лость вновь ма	онтируе	МЫХ ЭЛ	ементов	}	
Марка	C	для .	Усилие прикрепл	гения	Наимено- вание или	Примечание		
элемента	ЭСКИЗ	поз.	состав	А, тс	N, mc	М, тс∙м	марка металла	
⟨BC1∗⟩	2	1	L 160x14		± 10,0		C255-4	
BL 1*	1 800	2	L50x5		±5,0		C255-4	шаг 700 мм
BC2*	4		2L 125x12		±20,0		C255-4	
<i>BC3</i> ∗>			L 75x8		±5,0		C255-4	
BC4*>	4		2L 125×12		±20,0		C255-4	
BC5*>			L50x5		±5,0		C255-4	
<i>BC6</i> ★>	一一		2L 14 0x 12		± 10,0		C255-4	
<i>⟨(Γ1*)</i>			☐ 14 0 x 6		±10,0		<i>C255</i> -4	

	Ведомость демонтируемых элементов							
Марка	C	ечени	е	Усилие для прикрепления			Наимено- вание или	Примечание
элемента	ЭСКИЗ	поз.	состав	A, mc	N, mc	М, тс∙м	марка 1 металла	
BC26	コロ		2L 150×12				СтЗ	
BC35	7		2L 130×10				СтЗ	
BC54-1	120		2L 120x80x8				СтЗ	

Ведо	омость сущес	пвуюц	цих элементов	по исх	одному	проект	у шифр Закі	аз 200
Марка	Сечение			Усилие для прикрепления			Наимено- вание или	Примечание
элемента 🗖	ЭСКИЗ	поз.	состав	А, тс	N, mc	М, тс·м	марка металла	,
ПД8			2[24				СтЗ	
BC26			2L 150x12				СтЗ	
BC35			2L 130x10				СтЗ	
BC55	$\exists$		2L 120x12				СтЗ	
BC52			2L 150×14				СтЗ	
BC52a			2L 150x14				СтЗ	
ΒC52δ	コニ		2L 150x14				СтЗ	
BC54	$\dashv$		2L 120×12				СтЗ	
BC55-1	120		2L120x80x8				СтЗ	
BC79			2L200x20				СтЗ	
BC53			сечение сложное см. данный лист				СтЗ	
BC56			сечение сложное см. данный лист СтЗ				СтЗ	
КБ1*, КБ2т*, КБ2н*, КБ3*, КБ4т*, КБ4н*,			сечение сложн	ое см. да	нный лисі	m		
КБ4111*, КБ4Н*, КБ5т*, КБ5Н*, КБ6*, КБ16*								

Ведомость	усиляемых	элементов
-----------	-----------	-----------

Наимено-

Марка		Сечени	<b>e</b>	для	прикреп	ления	вание или	Примеч	ание
элемента	ЭСКИЗ	поз.	состав	A, mc	N, mc	М, тс-м	марка металла		
	2 2	1	I 55a				Ст3	Сущ. элемент	09
	1 1-1	2	-200x25				Ст3	Сущ. элемент	1,000 4. +7,060
	3	3	L 100×10				СтЗ	Сущ. элемент	с отм. до отм.
	<u>1750</u>	1	I <i>55a</i>				<u> </u>	Сущ.	
	3 2							элемент Сущ.	090
K5Y	4	2	-200x25				СтЗ	элемент Сущ.	+7,060
		3	-450x25				СтЗ	элемент	с отм. до отм.
		4	-830x12				Cm3	Сущ. элемент	J B
		5	-363x12				СтЗ	Сущ. элемент	
	1 1	1	-450x25				Ст3	Сущ. элемент	+12,060
		2	-830x12				Ст3	Сущ. элемент	отм. +1.
	<u>3/2/\3</u>	3	-160×20				C255-4	по узлу 32 л.16	) )
	2 2	1	I 55a				Ст3	Сущ. элемент	090
	1 1 1 1	2	-200x20				Ст3	Сущ. элемент	м1,000 м. +12,060
К6У		3	L 100×10				СтЗ	Сущ. элемент	с отм. до отм.
	1500								
	3	1	-400x30				СтЗ	Сущ. элемент	2,060
	7 7 7	2	- 700x12				СтЗ	Сущ. элемент	отм. +12,060
	<u>3/2/\3</u>	3	-160x20				<i>C255</i> –4	См. узел 32 л.16	) )
КБ1нУ*,		1	сечение сложн	ное см. да	нный лис	m			
КБ1У2*, КБ6У*		2	сечение сложн	ное см. уз	ел 37 л.2	20	<i>C255</i> –4		
КБ2нУ*		1	сечение сложн	ное см. да	нный лис	m			
NDZIIJ"		2	сечение сложн	ное см. уз	ел 36 л.1	9	<i>C255-4</i>		
<i>ΚБ1</i> У1*		1	сечение сложн	ное см. да	нный лис	m			
		2	сечение сложн	ное см. уз	ел 35 л.1	8	<i>C255-4</i>		

### Примечания:

. 1. Общие указания см. л.1;


 Общие указания см. л.1;
 Размеры со \* уточнить по месту;
 Материал заказывать только после уточнения фактических размеров;
 Ведомости существующих, усиляемых и демонтируемых элементов выполнены на основании исходной документации шифр Нт-48361, Нт-48364, Заказ 200;
 Объем работ по демонтажу конструкций колонн и вертикальных связей:


 металлических конструкций М = 22,3т;
 площадь демонтажа стеновых панелей 336 м²;
 площадь демонтажа плит покрытия 576 м²


 Схему расположения дефектов см. Заключение 311-06.20-ОК. \.....


<u>1</u> /										
							417-08.21-	AC1		
	1	1	-	515-02.22	Uqu	02.22	ЭСПЦ-2, Главный корпус	в осях я	4-Д/1-2	?7
	Изм.	Кол.уч.	/lucm	№ док.	Подпись	Дата				
	Разри	αδ.	Шишл	οβ	Your	11.21	Усиление колонн и вертикальных связе <del>й</del>	Стадия	/lucm	Листов
	Прове	ерил	Савуи	икина	Cary	11.21	ЭСПЦ-2, Главный корпус в осях А-Д/1-27	P	2	
	Рук. а	группы	Kome	ЛЬ	Scornt	11.21		Γ	2	
							План колонн на отм. 0,000. Ведомости	000 "Προ	סעשכשם זו ע	онструкция"
	Н. ко	нтр.	Вилис	гова	Burno	11.21	существующих, усиляемых, демонтируемых		ектеринбур	
	ГИП		Моско	овский	Mocrobe-	11.21	и вновь монтируемых элементов.	0, 2,		,

Формат А1

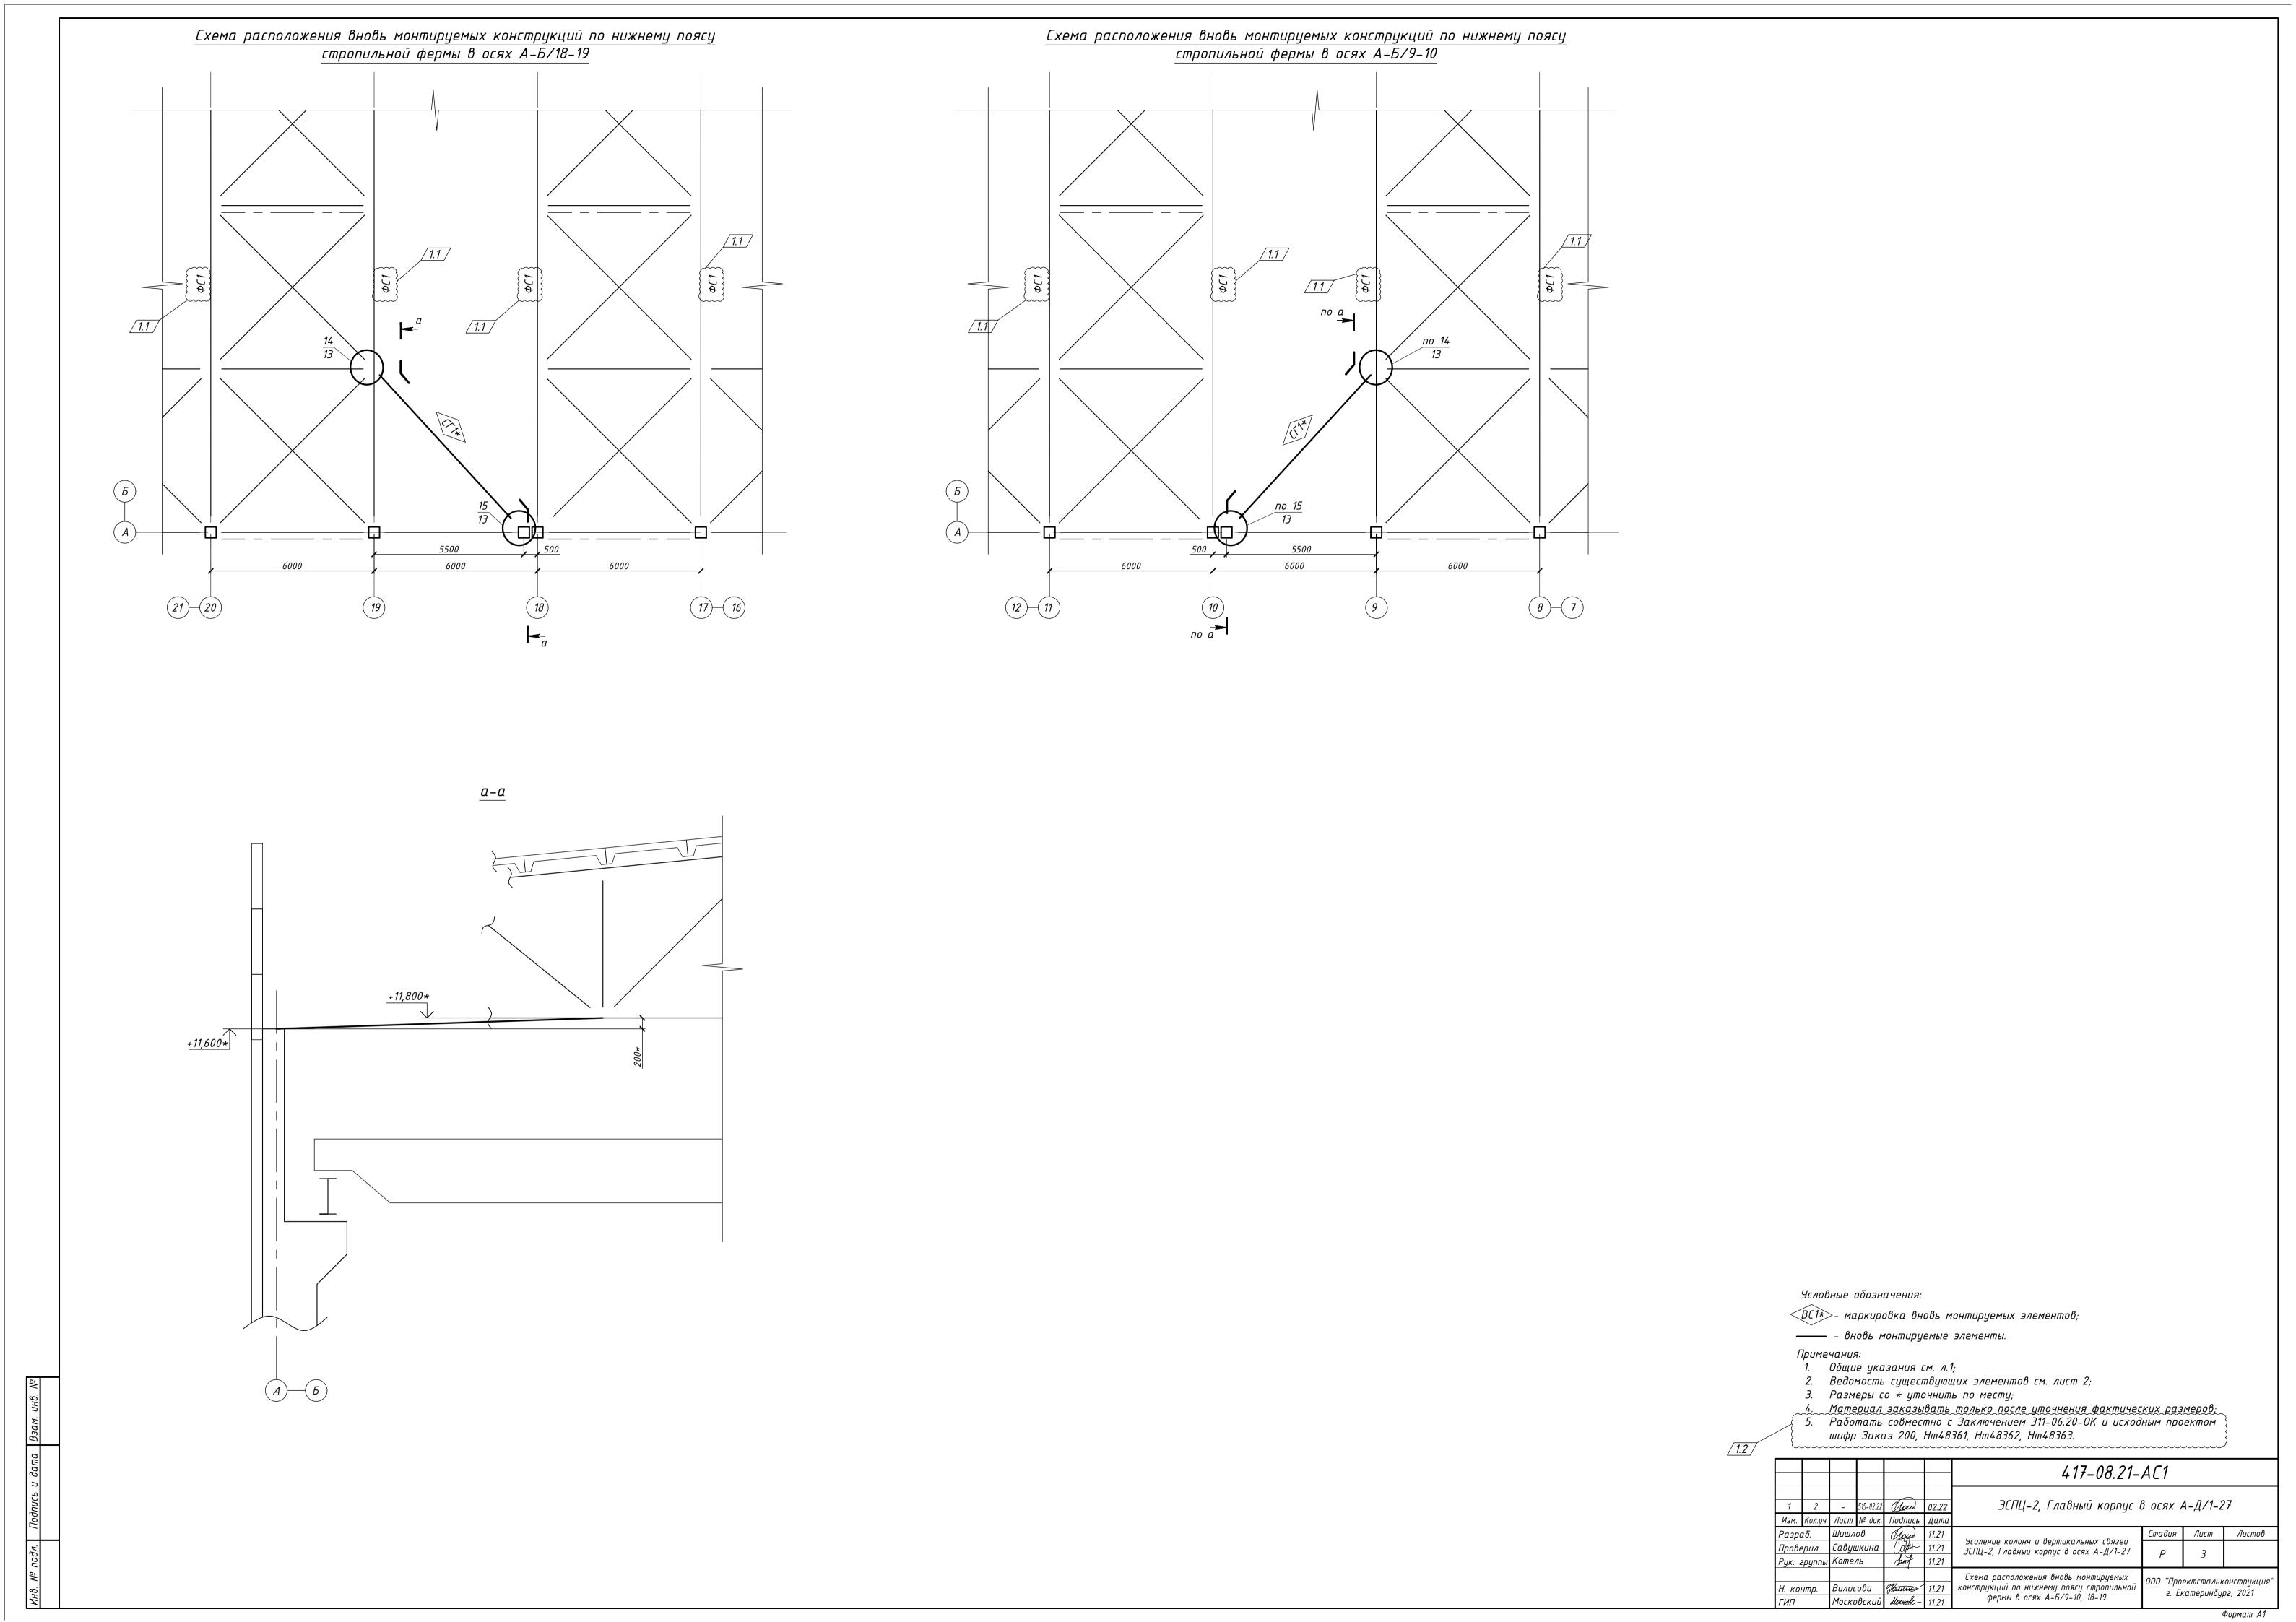

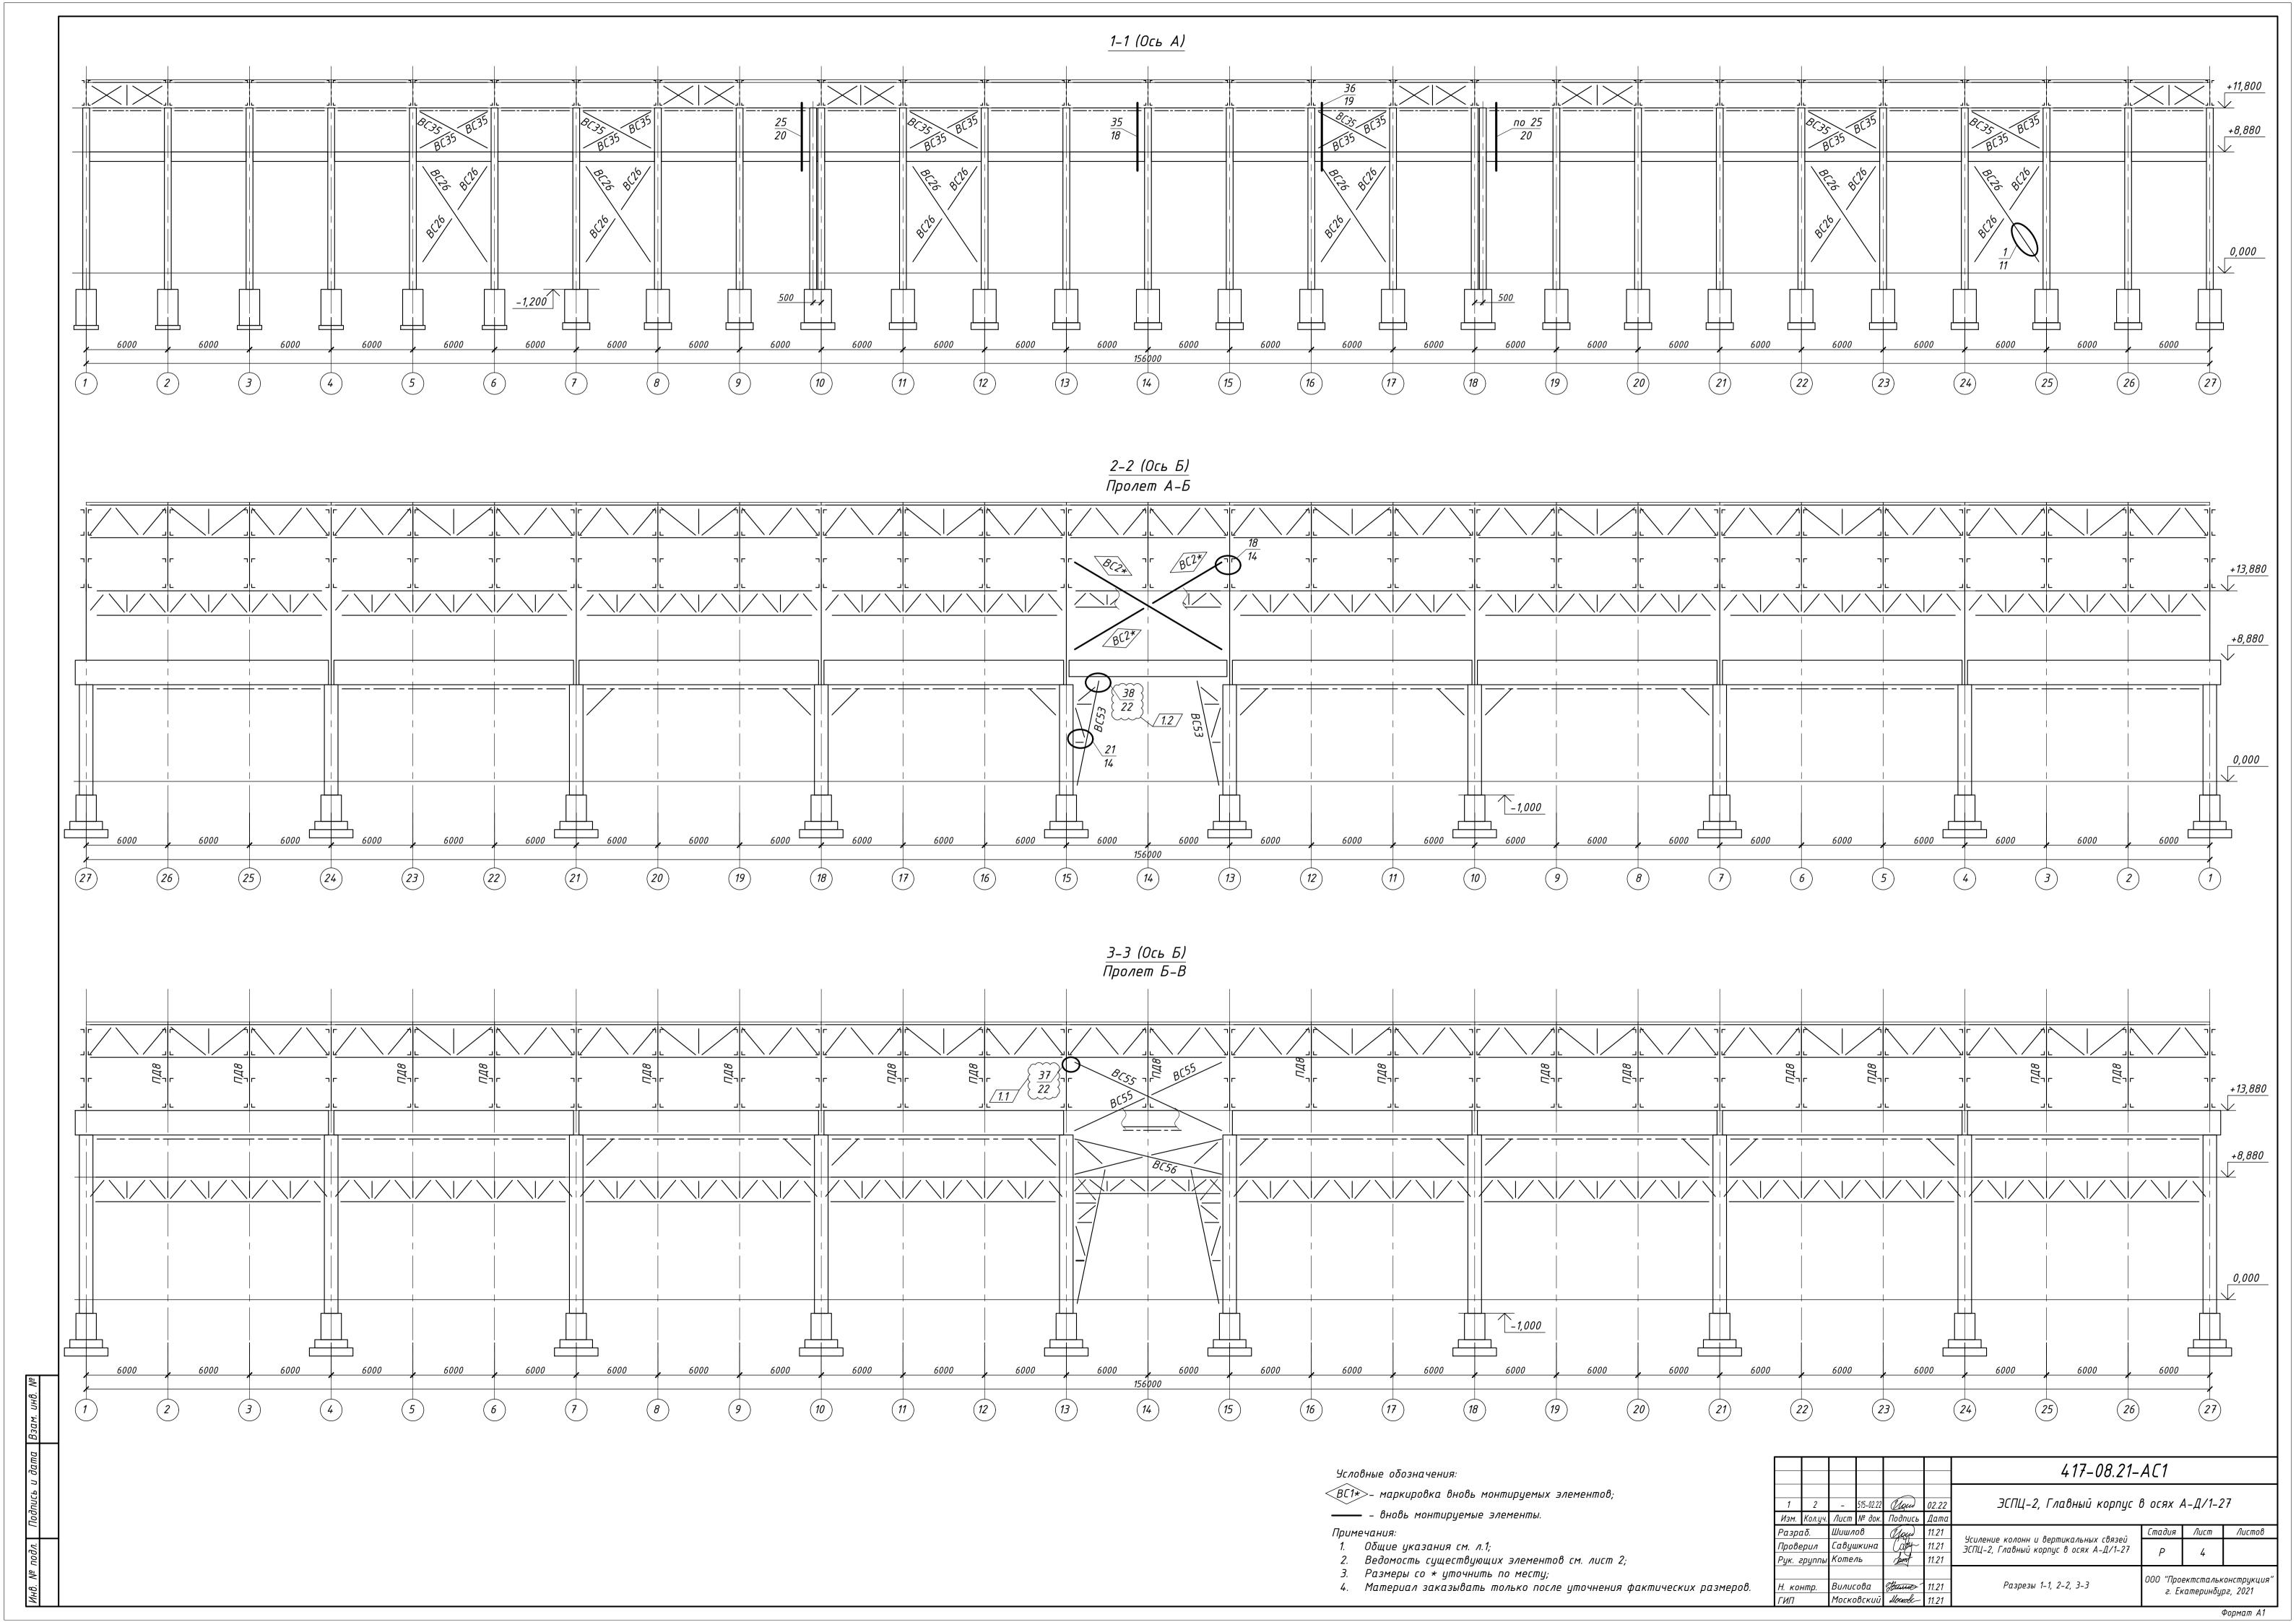


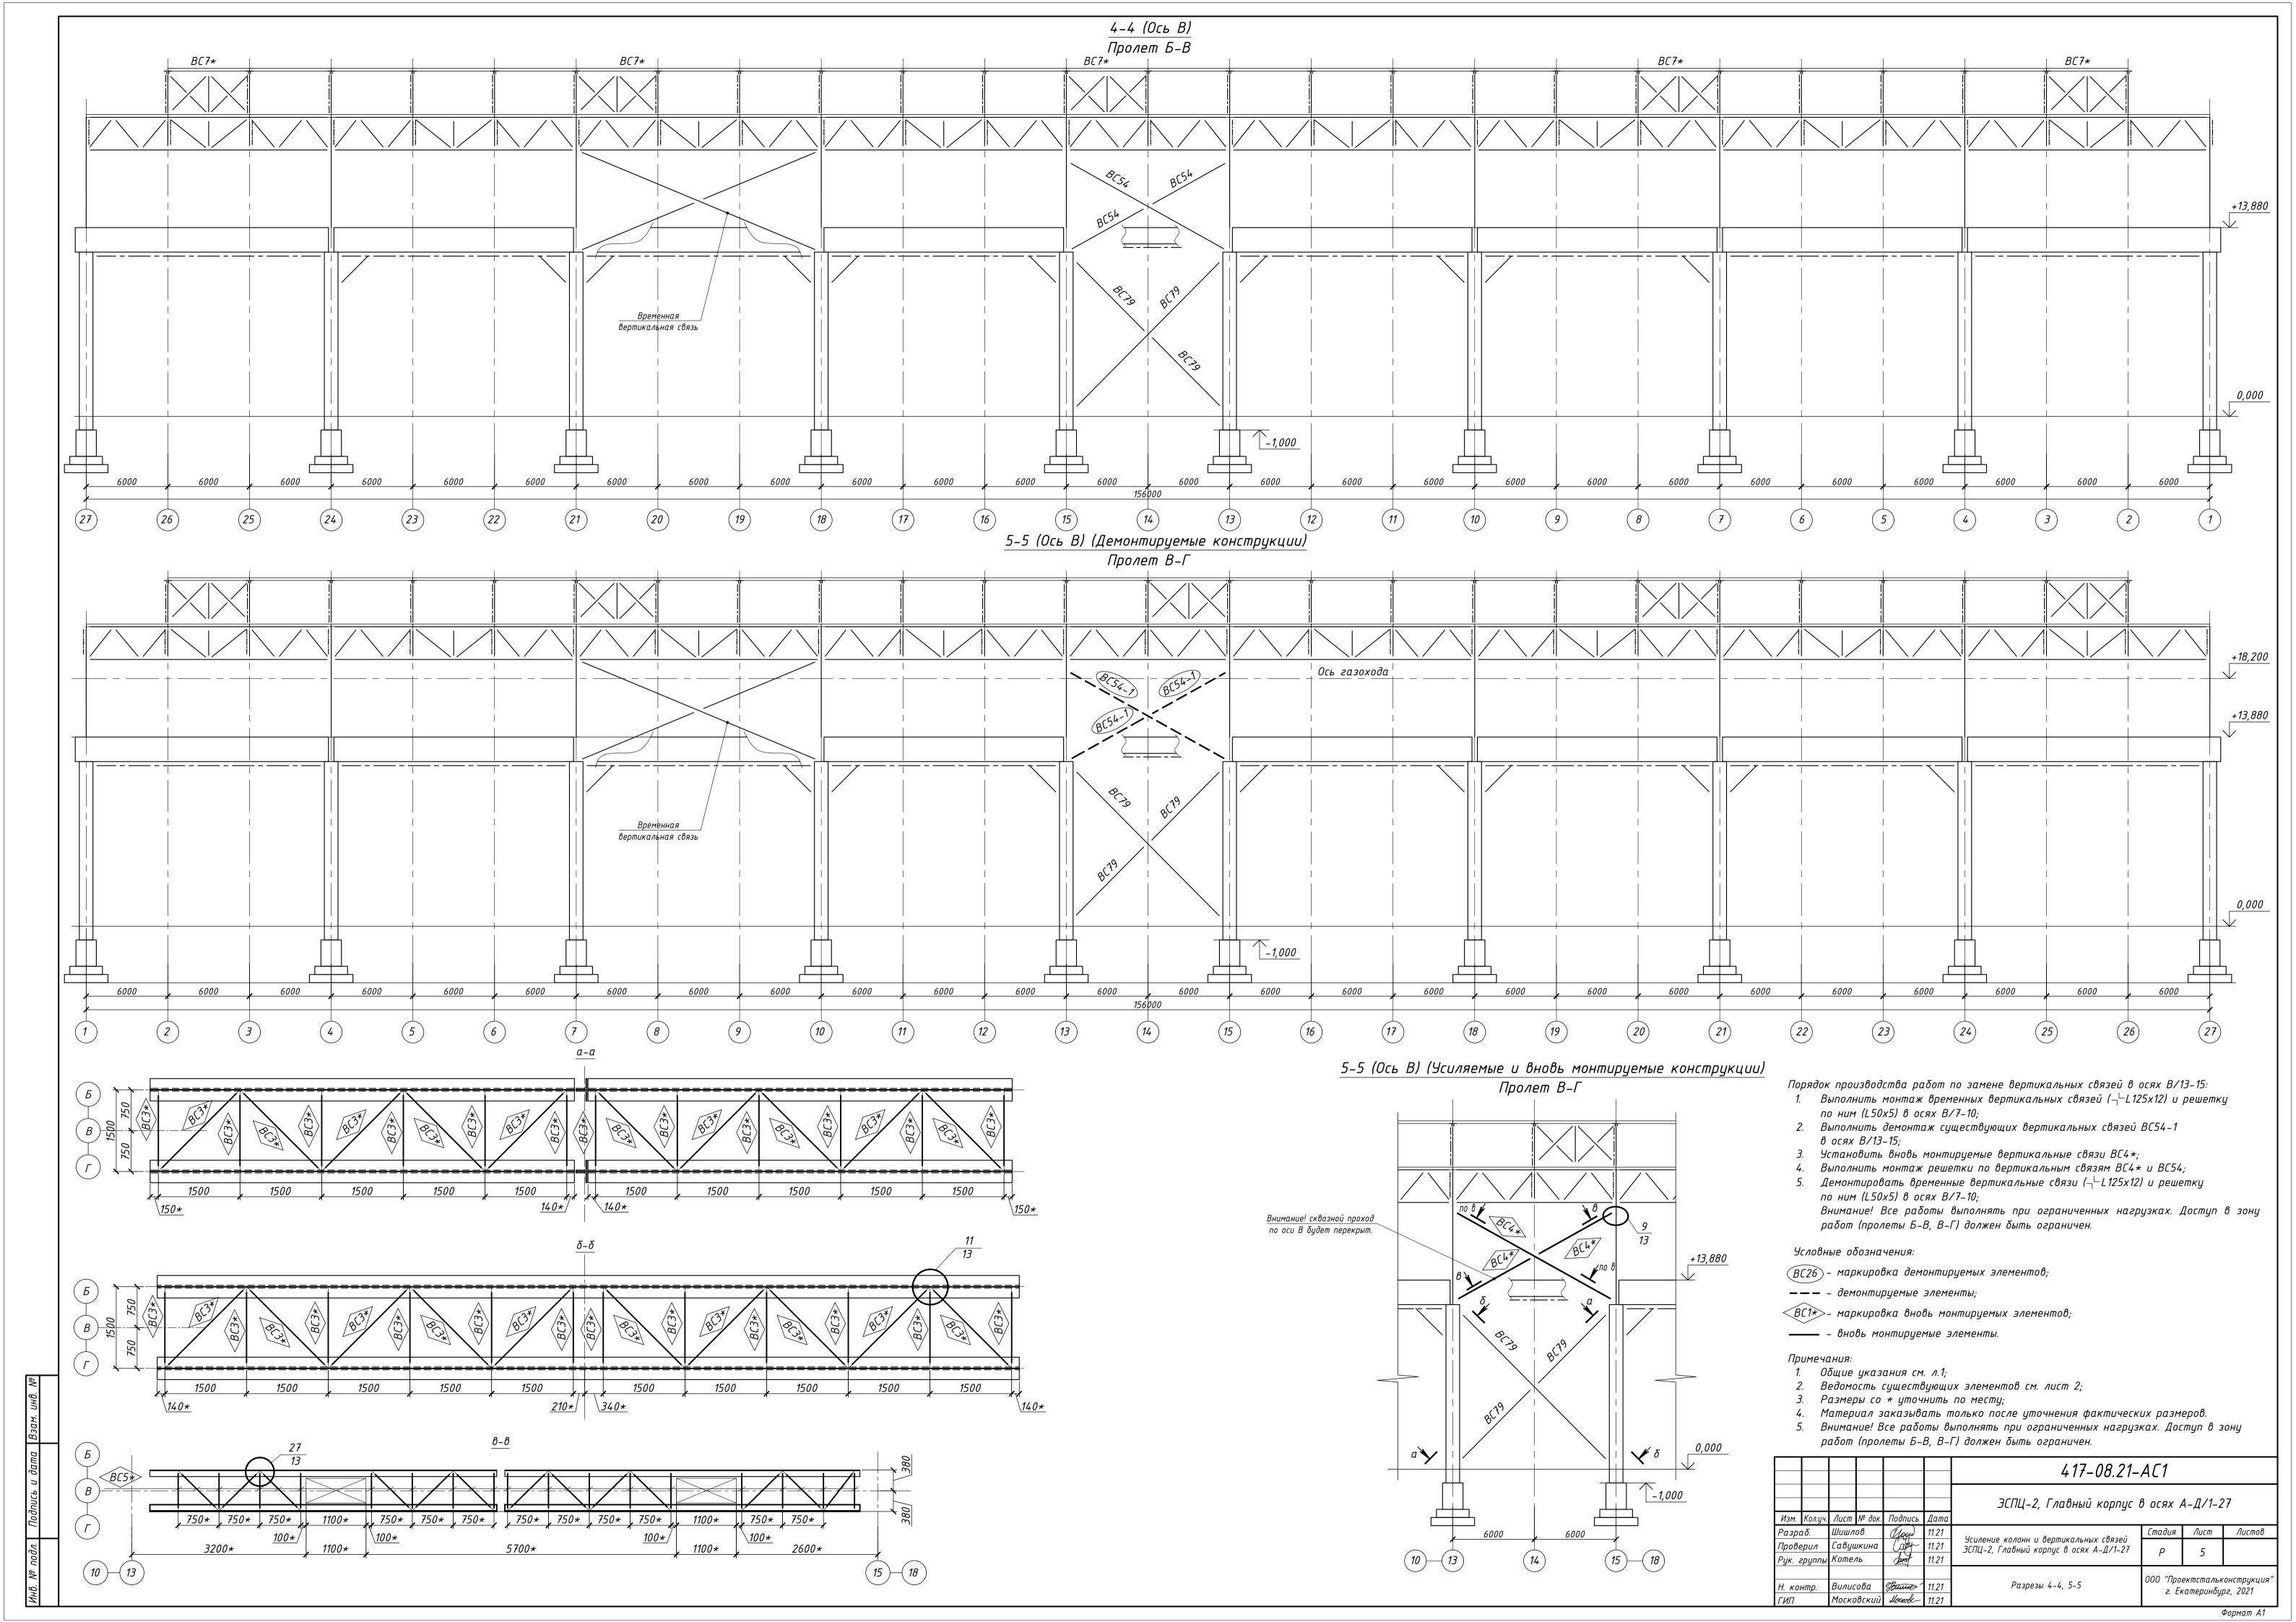


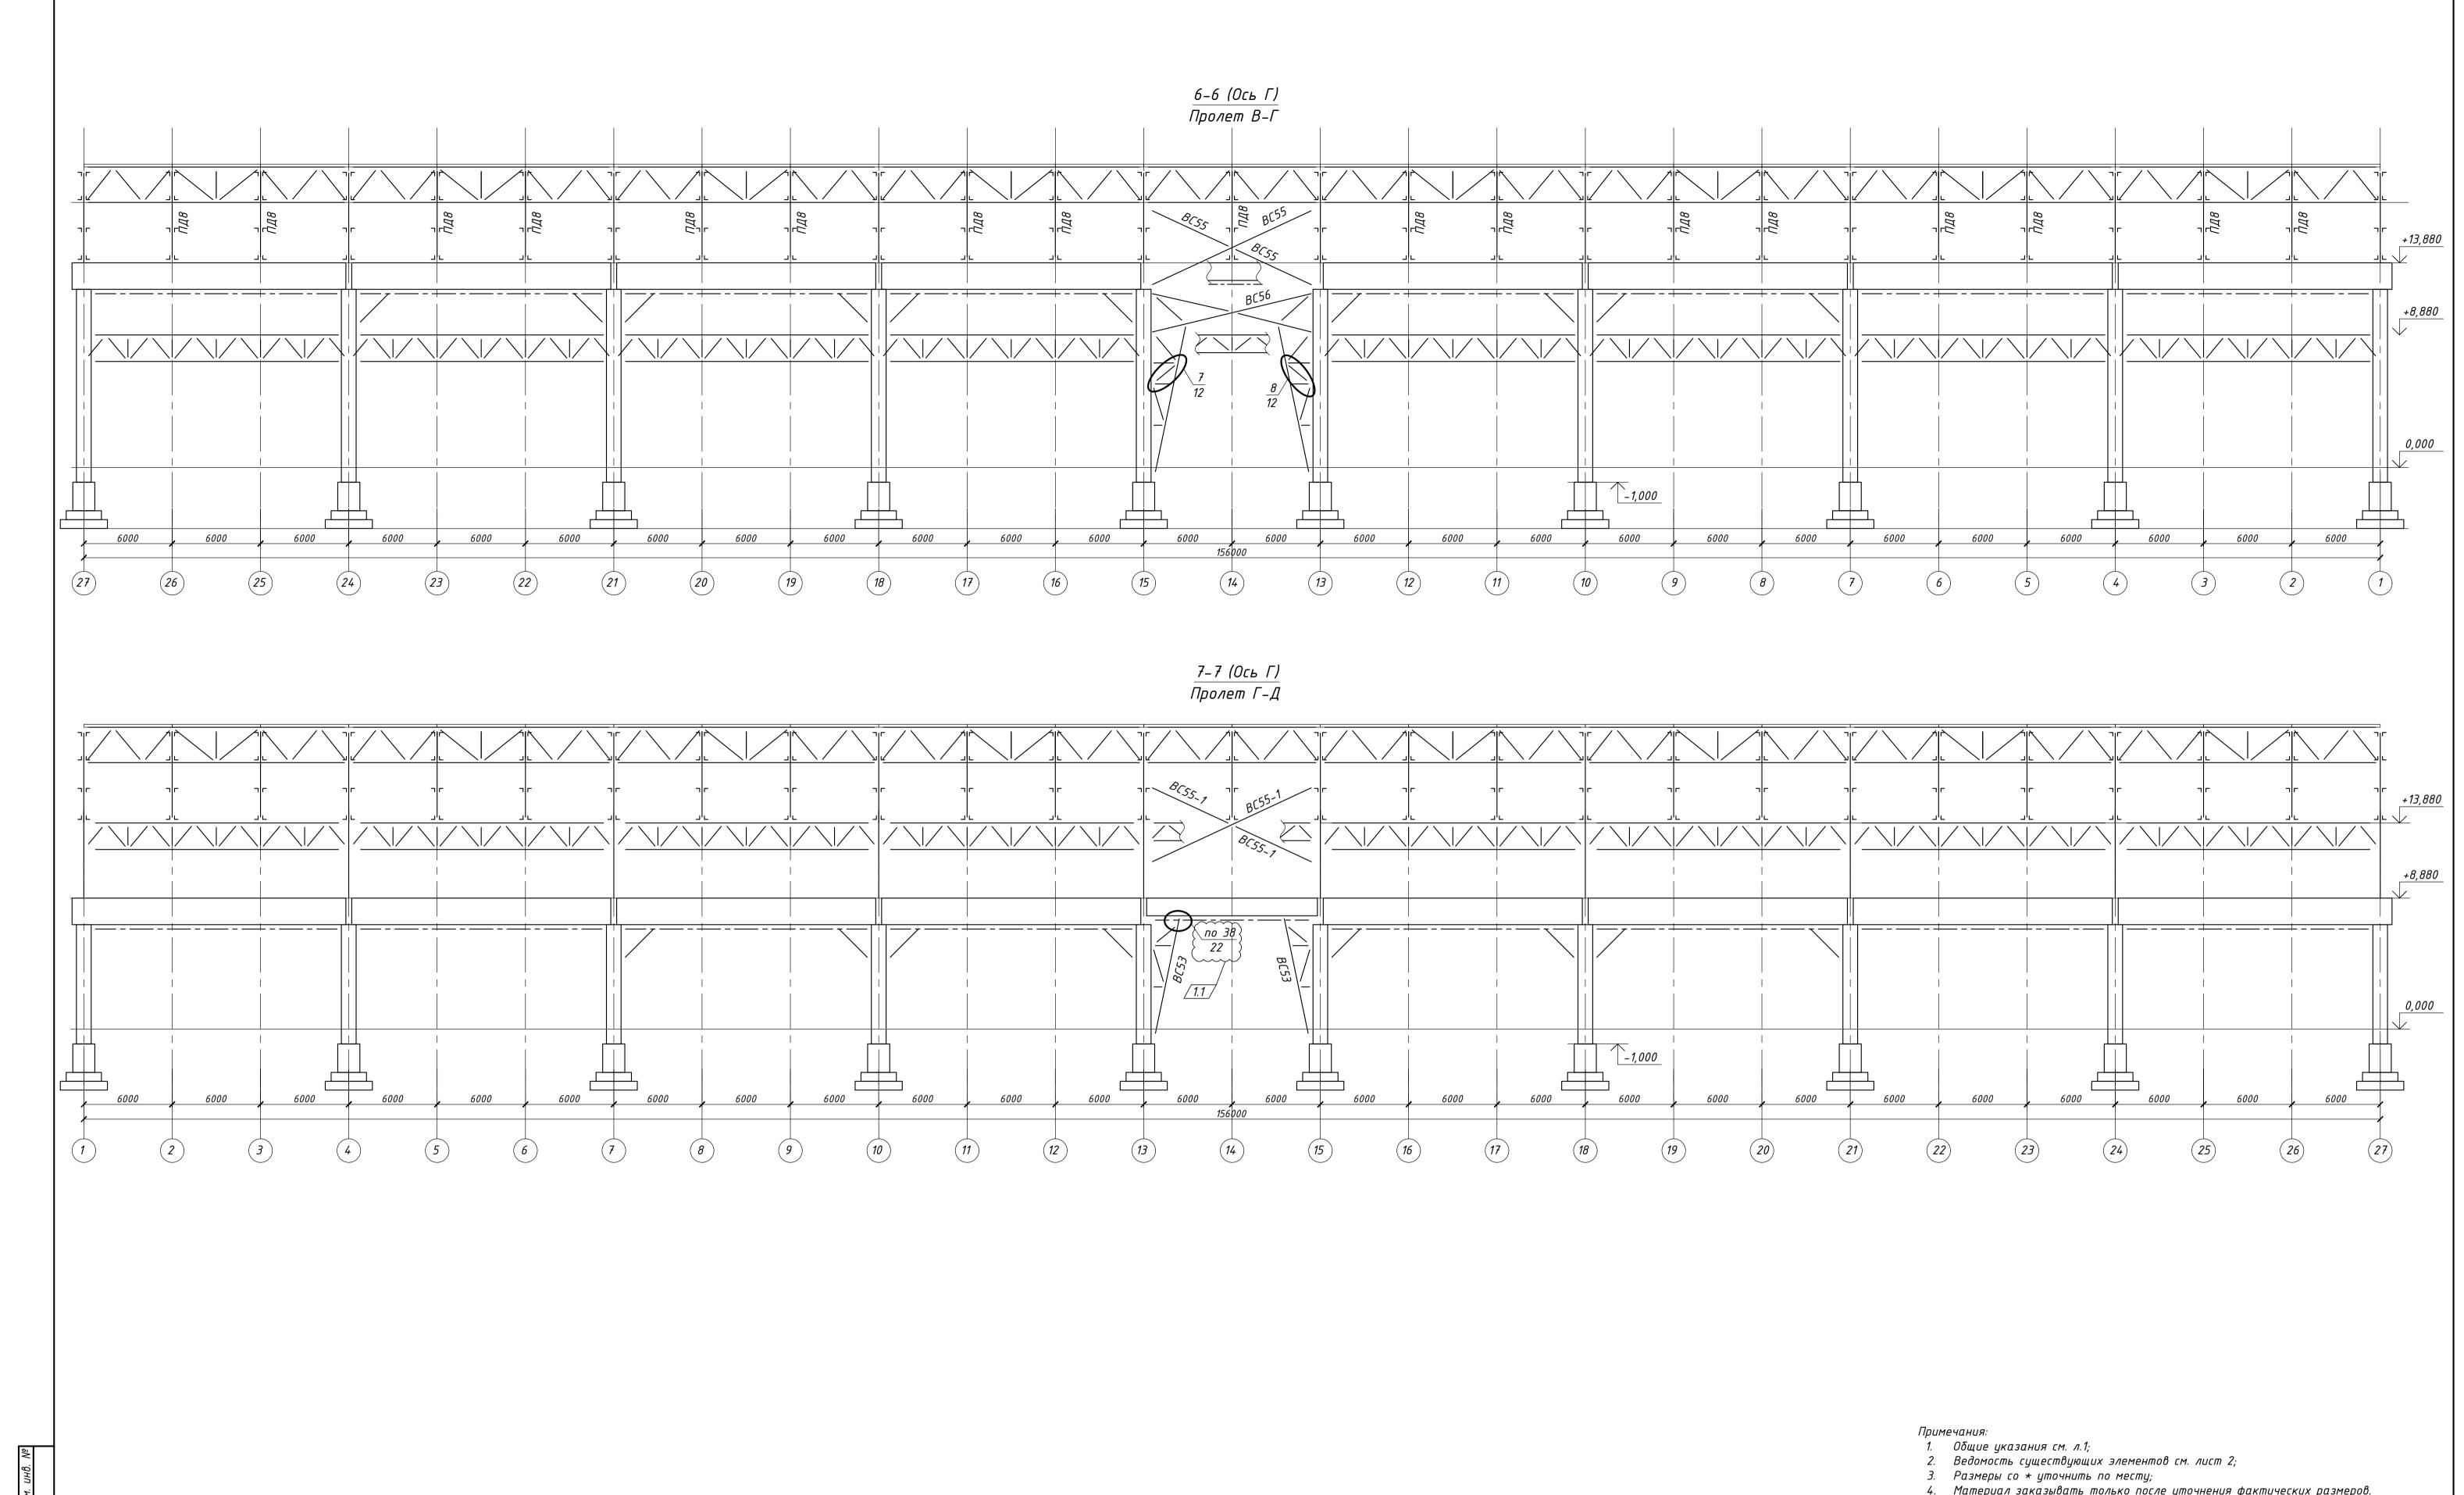


4.	татериал	заказыоать	только	после	уточнения	фактических	размероо.	

						417-08.21-	AC1																														
1	1	-	515-02.22	Ugud	02.22	ЭСПЦ-2, Главный корпус (	в осях А	4-Д/1-2	7																												
Изм.	Кол.уч.	Лист	№ док.	Подпись	Дата																																
Прове	рил	Савуи	ικυнα	Cary	11.21	Усиление колонн и вертикальных связей ЭСПЦ-2, Главный корпус в осях А-Д/1-27	P	6																													
Н. кон	нтр.	Вилис	ова	Burn	11.21	Разрезы 6-6, 7-7	000 "Проектстальконструкци г. Екатеринбург, 2021																														
ГИП		Моско	вский	Mocrobe	11.21		г. скитериноург, 2021																														

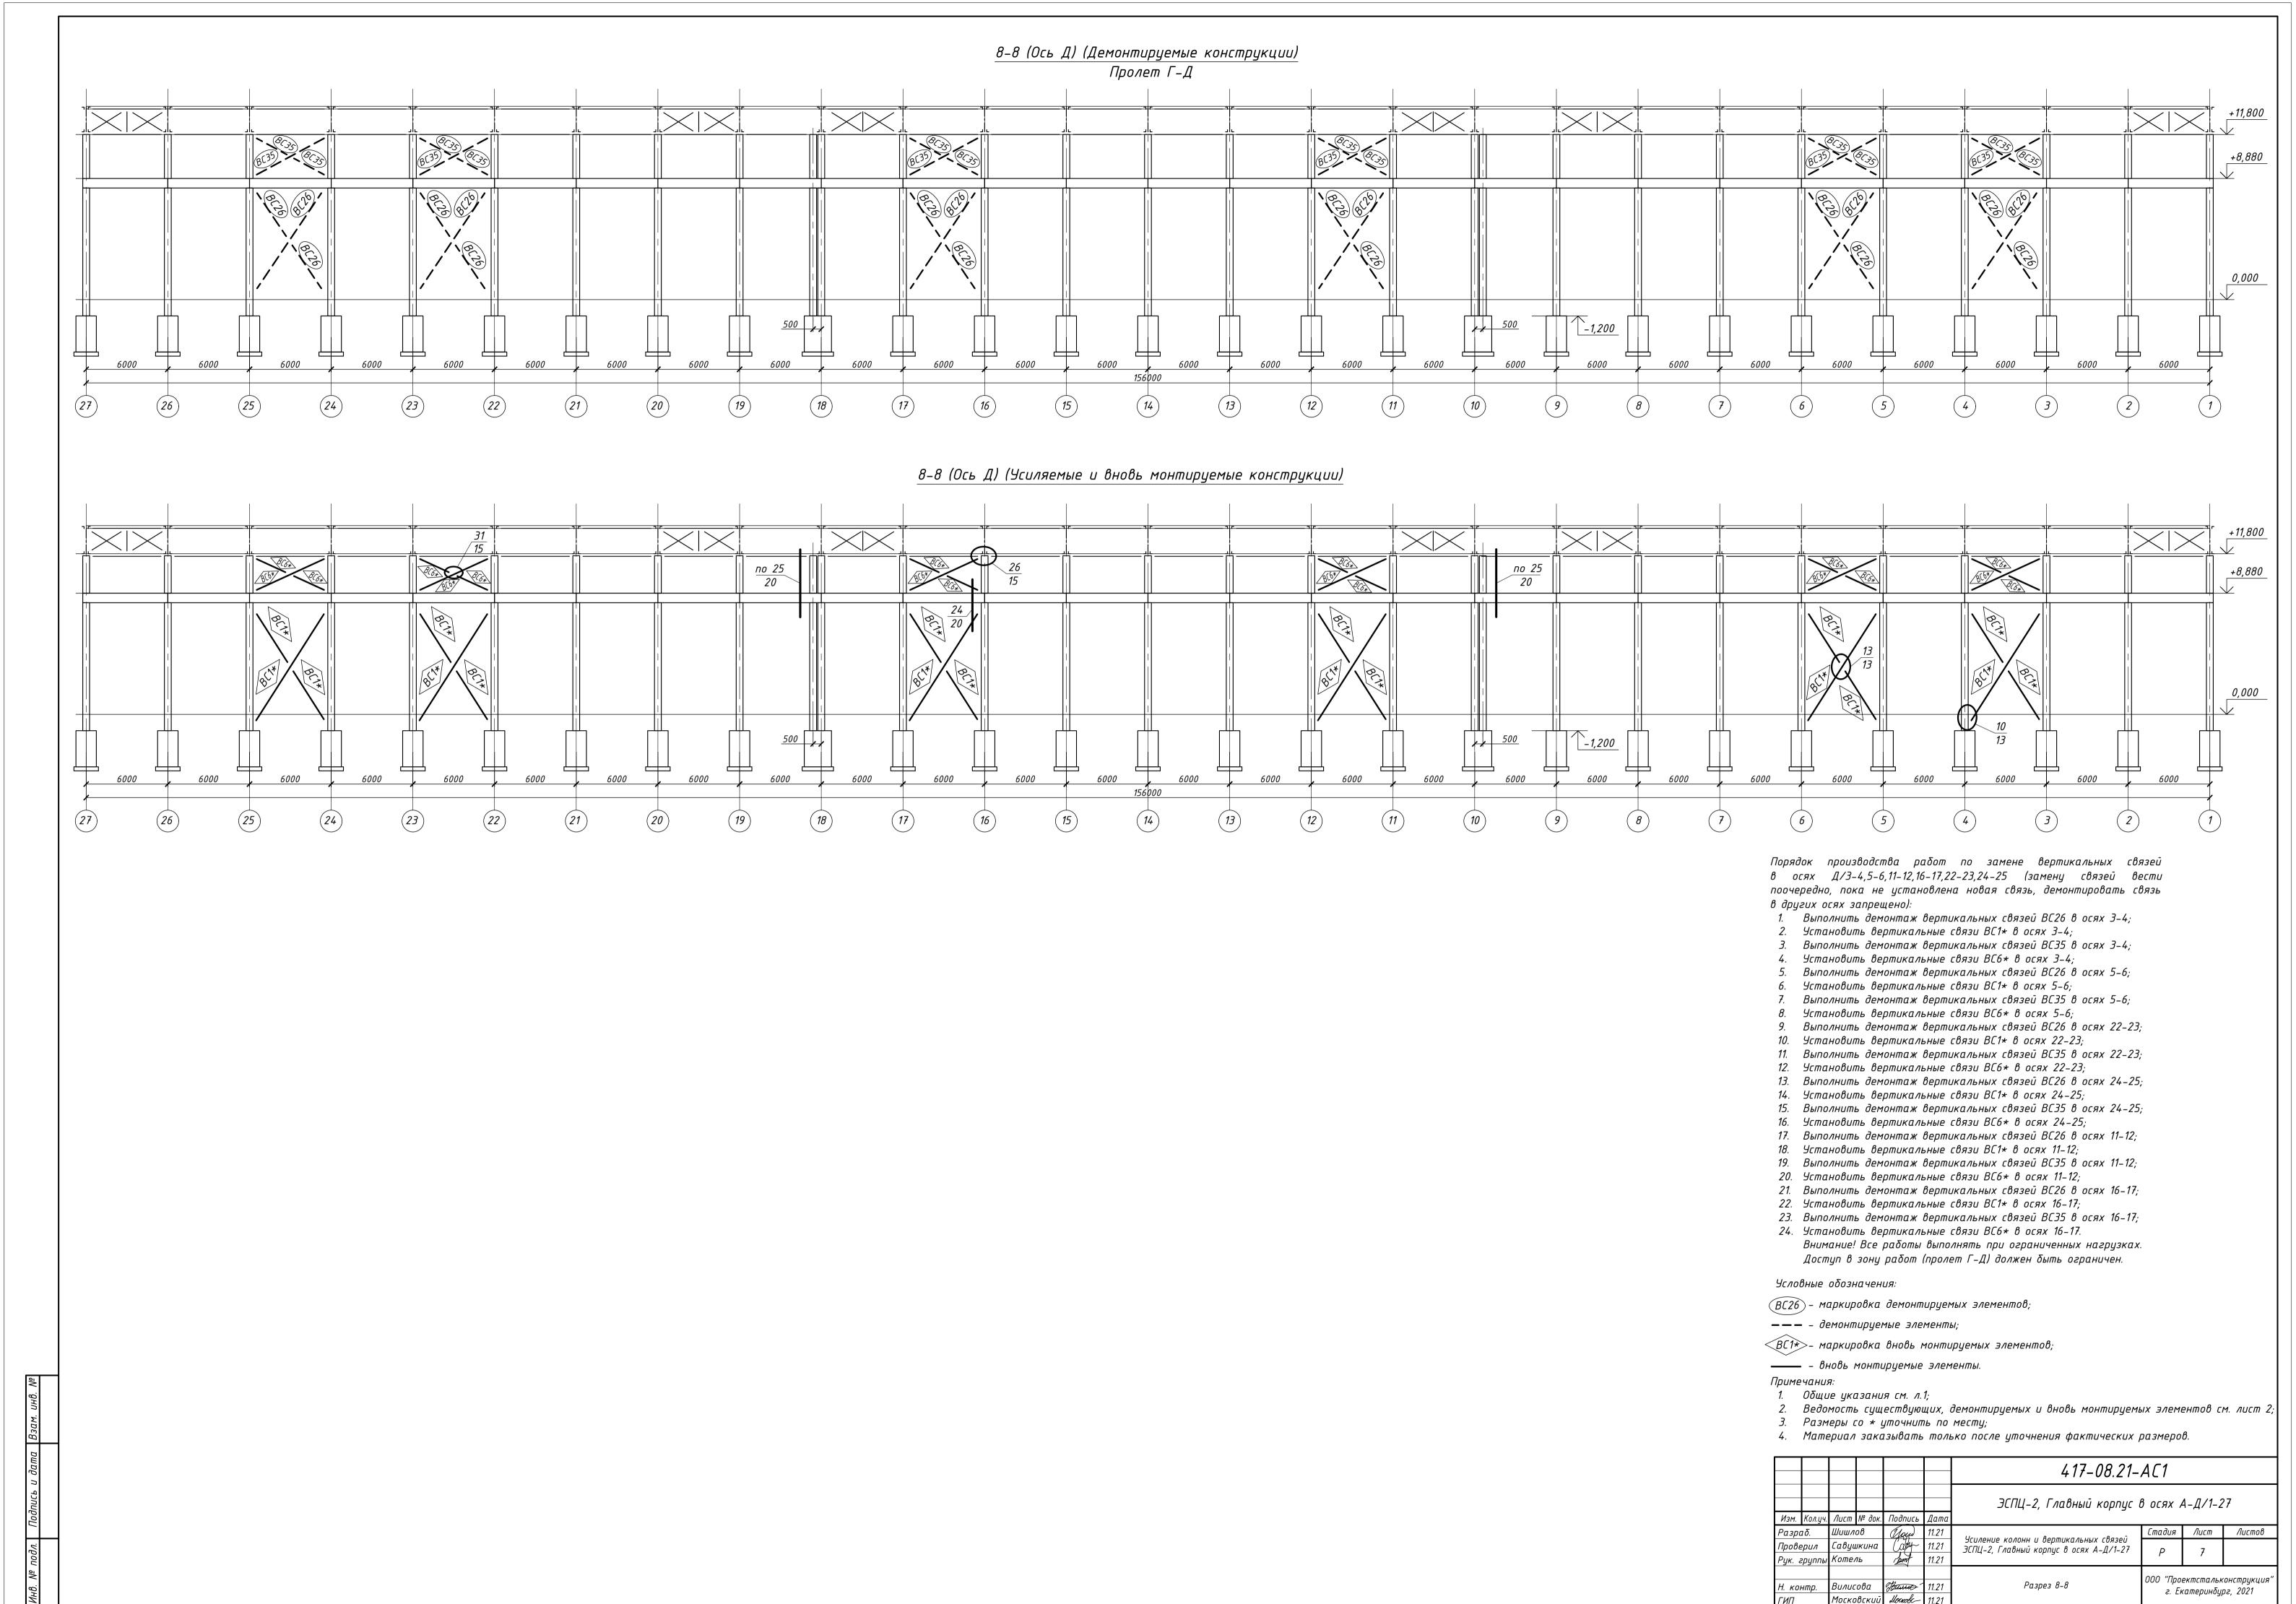

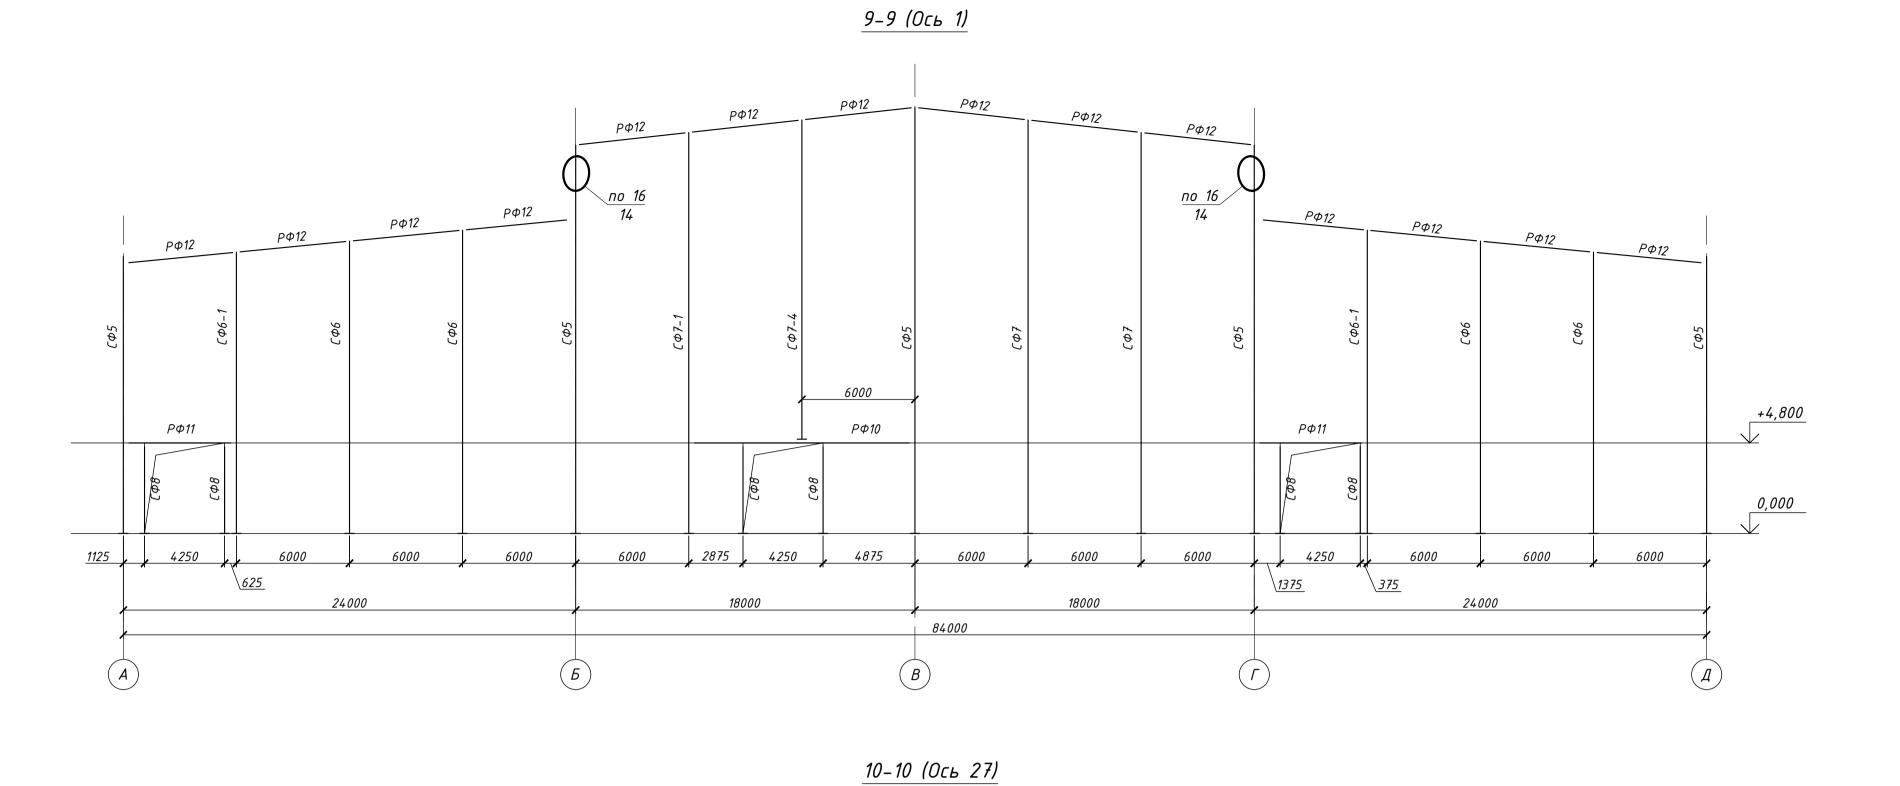


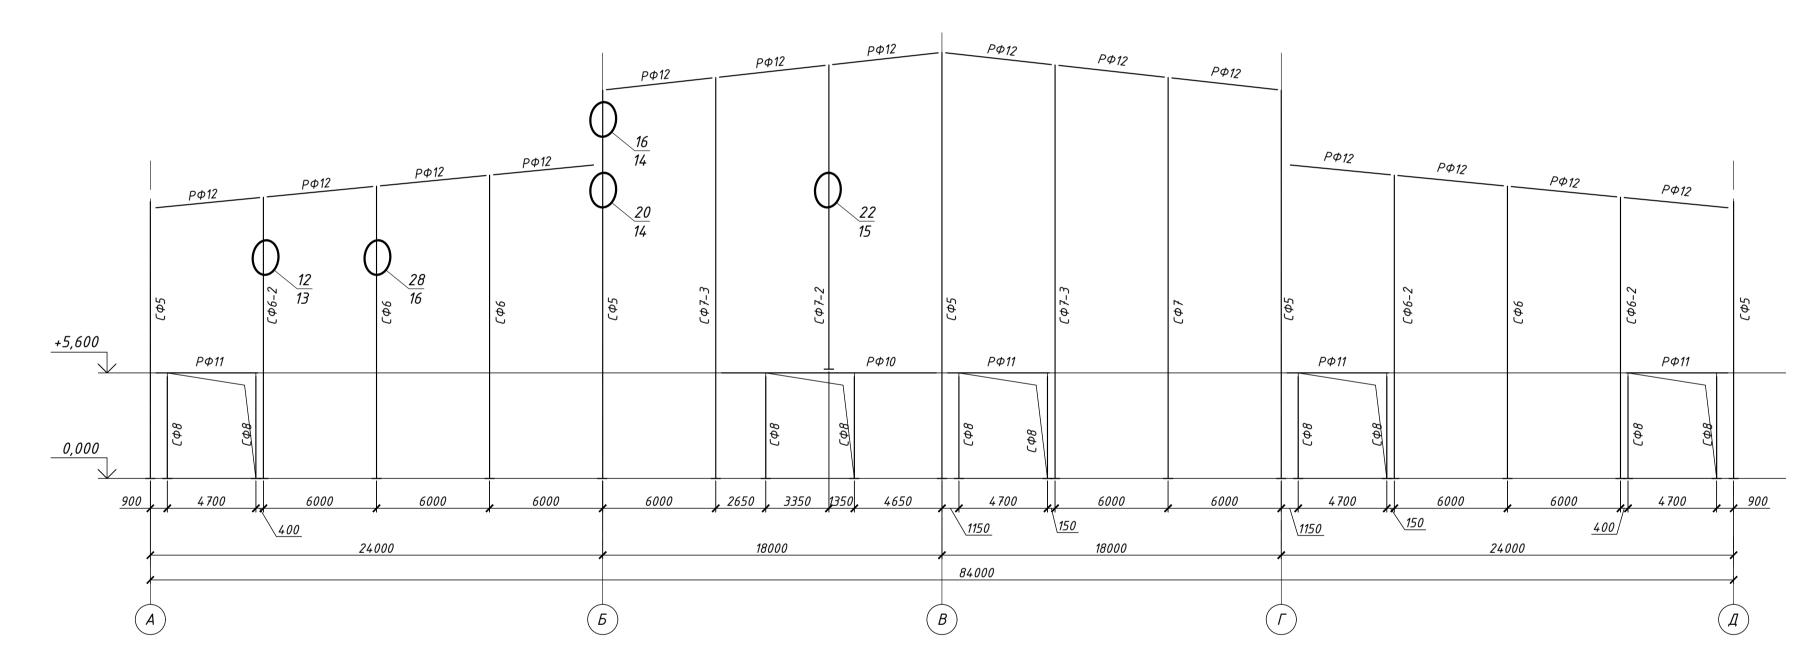

Примечани

- Примечания:
  1. Общие указания см. л.1;
  2. Размеры со \* уточнить по месту;
  3. Материал заказывать только после уточнения фактических размеров;
  4. Ведомость существующих выполнена на основании исходной документации шифр Нт-48361, Заказ 200.

Марка	l	.ечени	e	для і	Усилие прикрепл	ения	Наиме вание		Примечание
элемента	ЭСКИЗ	поз.	состав	A, mc	N, mc	М, тс·м	марі метал		Примечиние
СФ5	I		I 27a						
	I		I 36a						с отм0,450 до отм. +2,000
СФ6		1	I 36a						с отм. +2,000 до отм. +11,350
	2 120	2	L120x80x8						
	I		I 36a I 36a						с отм. +11,350
	1 0	1	I 36a						до отм. +4,800
<i>C</i> Φ6−1	2/120	2	L 120x80x8						с отм. +4,800 до отм. +12,500
	Ī		I 36a						с отм. +12,500
	I		I 36a						с отм0,450 до отм. +5,600
<i>CΦ6-2</i>	1 08	1	I 36a						с отм. +5,600
C + 0 - 2	2 120	2	L120x80x8						до отм. +11,600
	I —		I 36a						с отм. +11,600 с отм0,450
	<u> </u>	1	I 45a						до отм. +2,000
<i>C</i> Φ7	1 30	2	I 45a L120x80x8						с отм. +2,000 до отм. +18,760
	<u>2</u> / *\(\frac{120}{}		I 45a						с отм. +18,760
	I		I 45a						с отм0,450 до отм. +4,800
	1 08	1	I 45a						с отм. +4,800
CΦ7-1	2 120	2	L 120x80x8						до отм. +18,760
	I		I 45a						с отм. +18,760
<i>CΦ7-2</i>		1	I 45a						c omm. +5,600
	2 120	2	L120x80x8						до отм. +18,760
	I T		I 45a I 45a						с отм. +18,760 с отм0,450
	<u> </u>	1	I 45a						до отм. +5,600
<i>CΦ7</i> –3	120	2	L120x80x8						с отм. +5,600 до отм. +19,260
	I		I 45a						с отм. +18,760
517 (	1 08	1	I 45a						с отм. +4,800
СФ7-4	2 120	2	L120x80x8						до отм. +19,260
	I		I 45a						с отм. +18,760
СФ8	2	1	[ 22a						
	1	2	L90x8						
РФ10	1 T T	2	-700x12 I 30a						
	4 3	3	-650x12						
		4	L65x6						
	1	1	-220×10						
ΡΦ11		2	I 24a						
		3	-240×10						
	1	4	L65x6						
РФ12	, 2 F 2	1	L65x6						
РФ5	<u>г</u>	2	[20a						
PΦ6	L								
ΡΦ2	7 2	1	L 100×10						
, 42	7	2	[24a						
РФ3	Г		[16a						
РФ4	L		L 100×10						
					417-0	08.21-	AC1		
				Ц-2, Гл	авный н	корпус (	в осях і	А-Д/1	1-27
Разраб.	Лист № док. Подп Шишлов Даг Савушкина Саг	ись До 11	Эсиление кол	онн и верп	пикальных	связей	Стадия	Лисп	п Листов
Проверил Рук. группы	Савушкина (д Котель дот	11 11	<u> 21</u> ЭСПЦ-2, Главн	- эгрп	в осях А	-Д/1-27	Р	8	
Н. контр. ГИП	Вилисова <i>Ваш</i> Московский <i>Моко</i>		21 Ведомость (	зрезы 9-9, существую	10–10. щих элеме	ентов.			льконструкция" нбург, 2021

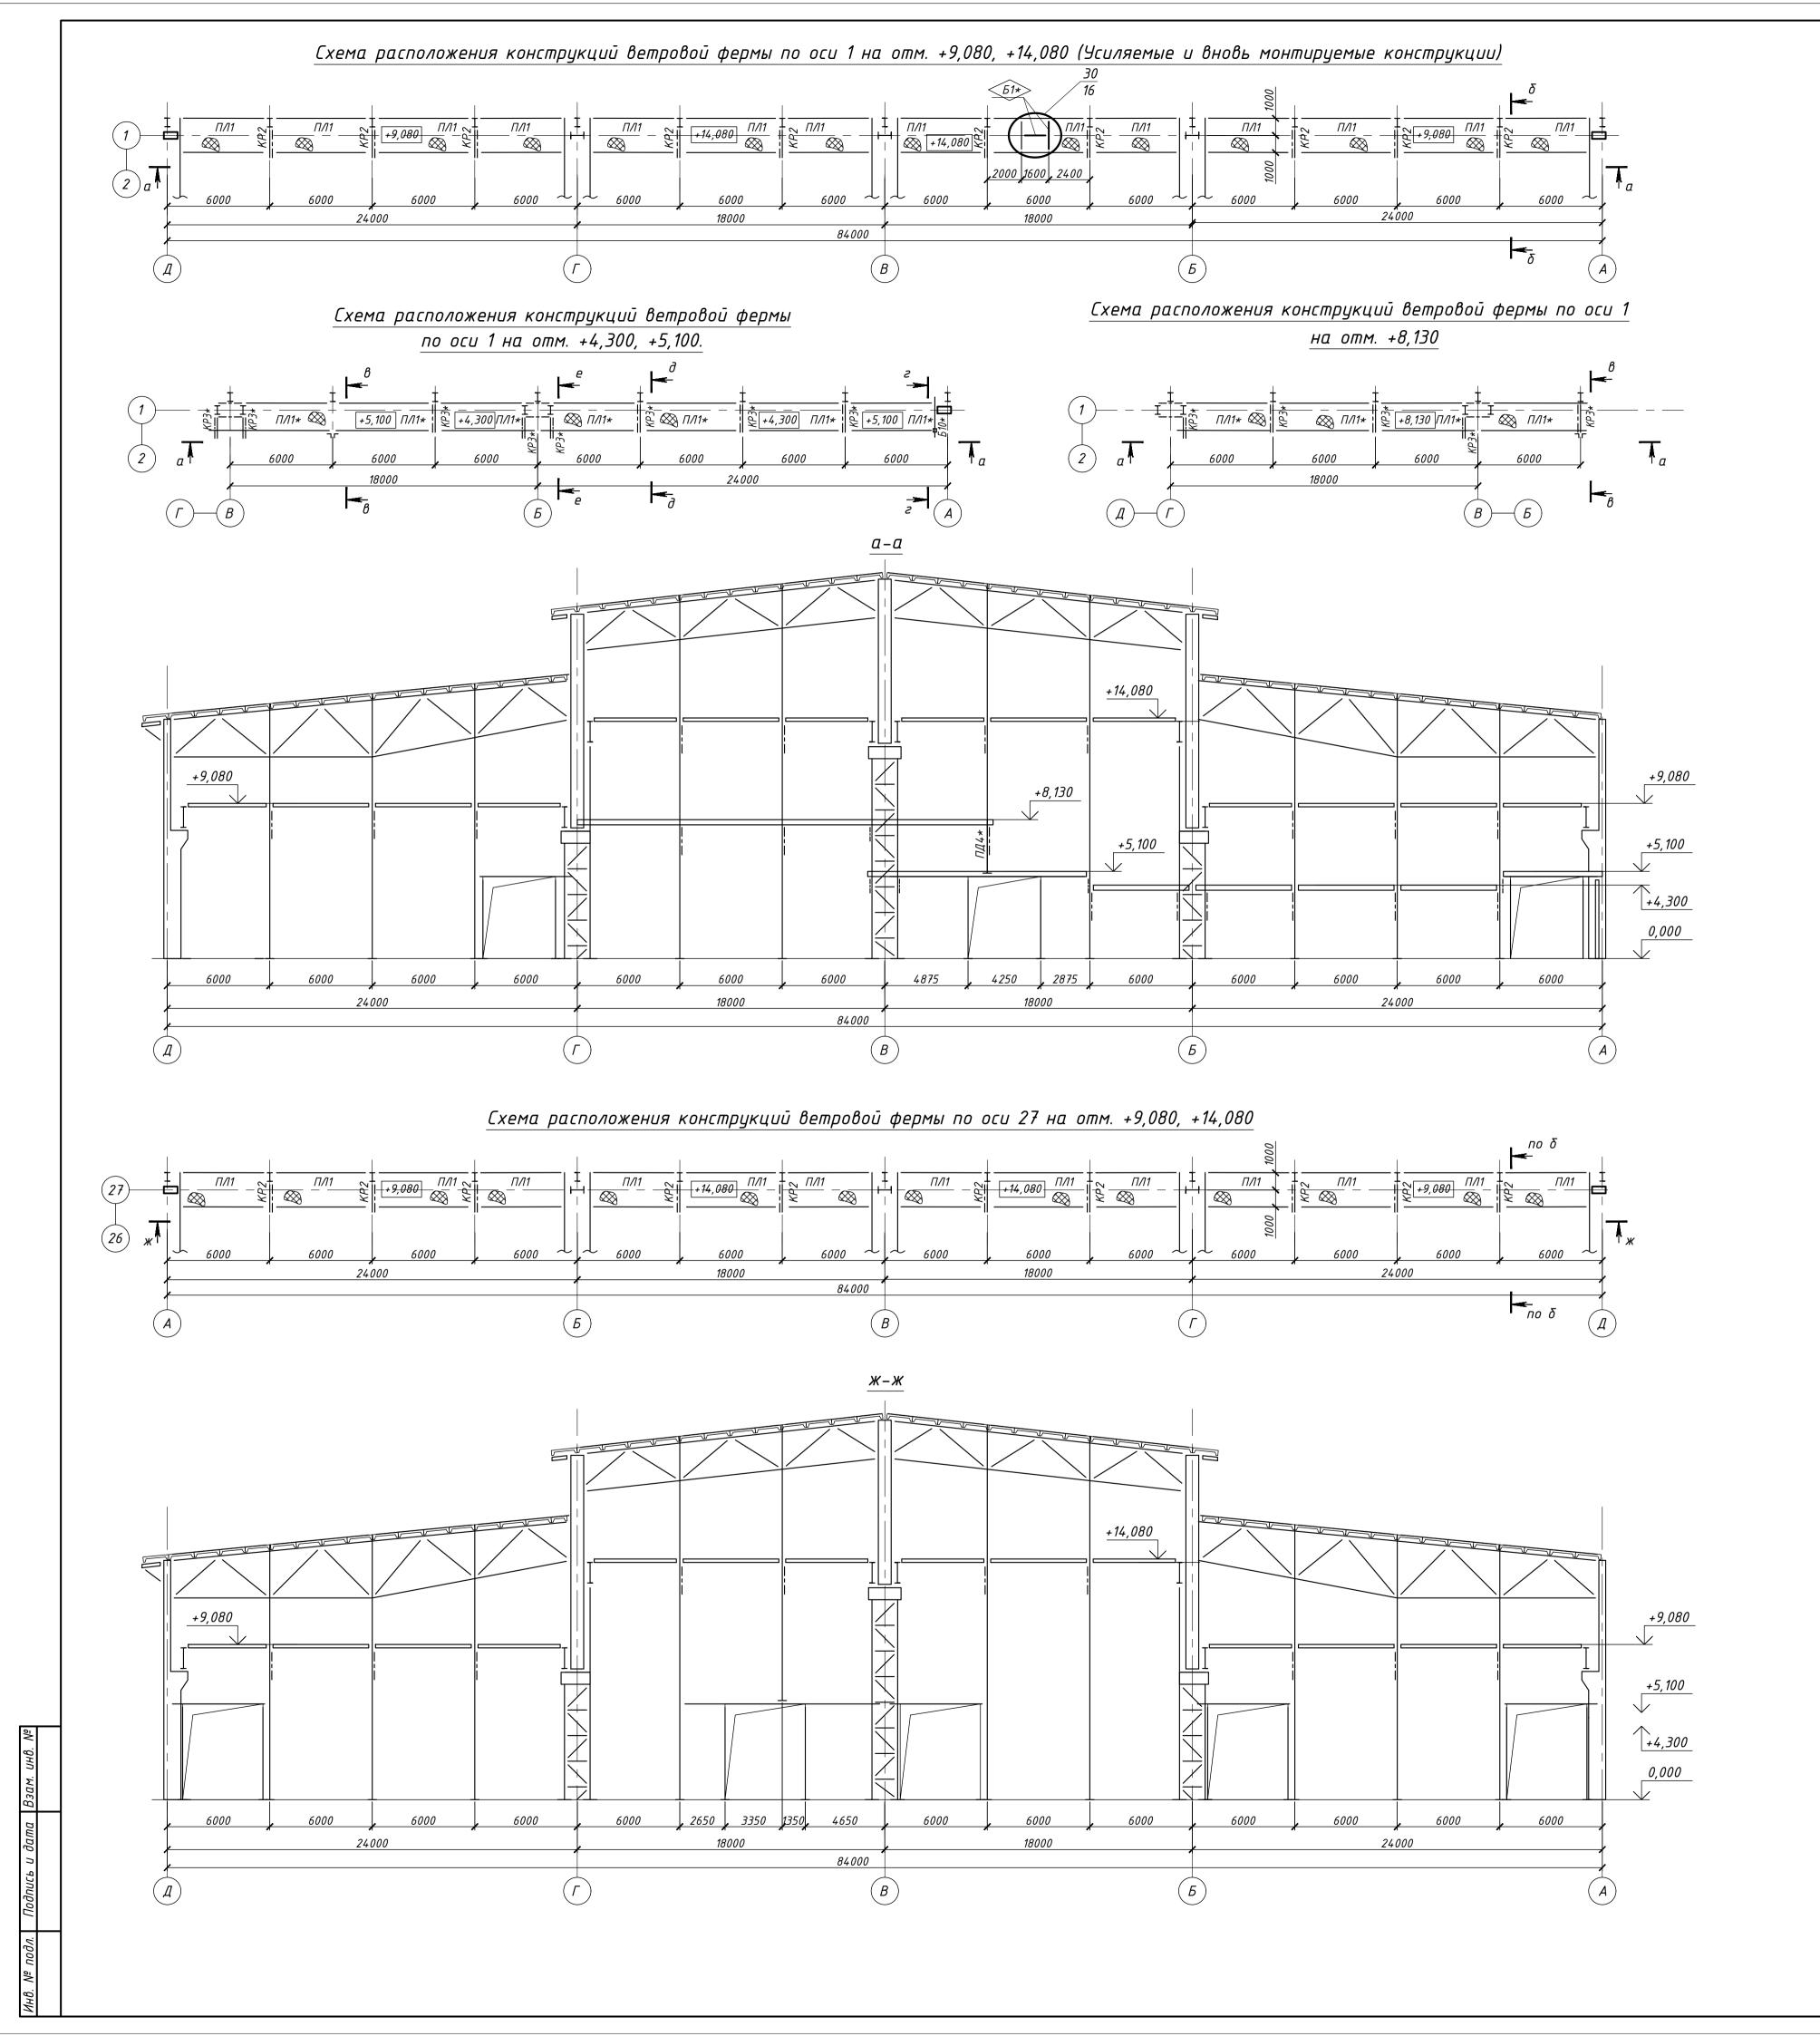


Ведомость существующих элементов по исходному проекту шифр Нт-48361

Марка	C	ечени	е	для	Усилие прикрепл	пения	Наимено- вание или	Примечание
элемента	ЭСКИЗ	поз.	состав	А, тс	N, тс	М, тс·м	марка металла	,
П/11	2	1	[20a					
11/11	1	2	†8 риф.					
KP2	+ <sup>1</sup> 1-1	1	2L 75x8					
NP2	<u>2</u>	2	2L 75x8					
П/11*	2	1	[20a					
11/11*		2	†8 риф.					
KP3*	H-1 1-1	1	2L 100×10					
<b>∀</b> ₽Э*	2 1 2	2	2L 100×10					
KP4*	٦٢		2L 100×10					
CT5*	[]		2[20a					
BC9*	٦٢		2L 100×10					
Б10*			[20a					_

### Ведомость вновь монтируемых элементов

Марка	C	ечени	е	для і	Усилие прикрепл	ения	Наимено- вание или	Примечание
элемента	ЭСКИЗ	поз.	состав	A, mc	N, mc	М, тс∙м	марка металла	·
<i>□ □ □ □ □ □ □ □ □ □</i>			[204	5,0			C255-4	

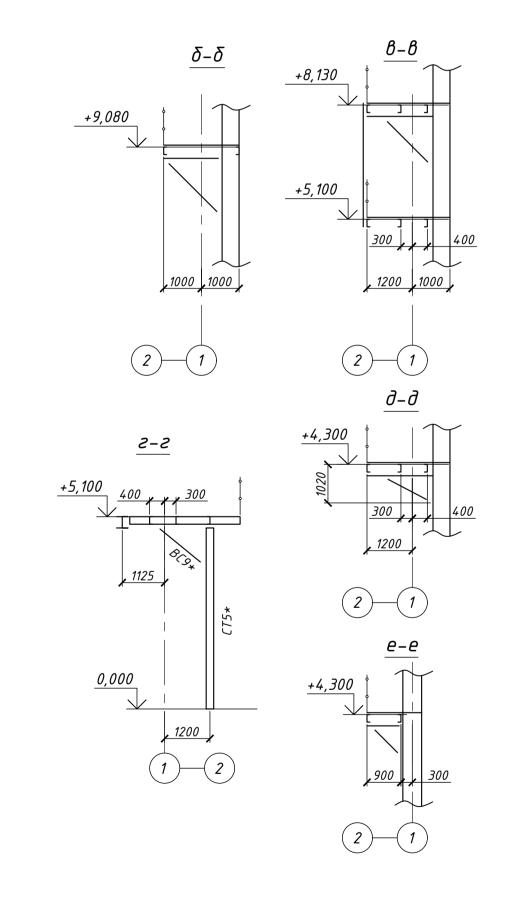

### Примечания:

- 1. Общие указания см. л.1;
  2. Размеры со \* уточнить по месту;
  3. Материал заказывать только после уточнения фактических размеров;
  4. Ведомость существующих выполнена на основании исходной документации шифр Hm-48361.

						417-08.21-	AC1		
						ЭСПЦ-2, Главный корпус	в осях А	4-Д/1-2	?7
Изм.	Кол.уч.	/lucm	№ док.	Подпись	Дата				
Разр	αδ.	Шишл	ов	Your	11.21		Стадия	Лист	Листов
Прове	ерил	Савуи	икина	Cary	11.21	Усиление колонн и вертикальных связей ЭСПЦ-2, Главный корпус в осях А-Д/1-27	D	q	
				•		Схема расположения конструкций ветровой	000 #5		
Н. контр.	Вилис	ова	Barro	11.21	фермы на отм. +4,300, +5,100, +8,130, +9,080, +14,080. Ведомости существующих		ектстальк сатеринбур	онструкция по 2021	
ГИП	·	Моско	вский	Mocrobe-	11.21	и вновь монтипиемых элементов.	2. Lr	ишериноур	12, 2021

Ν		Адрес			7.	
n/n	Буквенные оси	Цифровые оси	Обозначение элемента	Эскиз и описание дефекта	К.О.Д.	Рекомендации
1	2	3	4	5	6	7
1–1	А	24-25	BC26	Погиб пера уголка вертикальной связи ВС26 на отм. +0,800 длиной 450 мм, $\delta$ = 70 мм.	Б	См. Узел 1 л. 11
2-1	A	24-25	BC26	Погиб пера уголка вертикальной связи ВС26 на отм. +0,300 длиной 300 мм, $\delta$ = 60 мм.	Б	См. Узел 1 л. 11
	Схему располо	ожениа дефек	mok cm paada	a 2		417-08.21-AC1

Ν		Адрес			7	
n/n	Буквенные оси	Цифровые оси	Оδозначение элемента	Эскиз и описание дефекта	K.O.A.	Рекомендации
1	2	3	4	5	6	7
3-I	Д	16	BC35	В узле крепления вертикальной связи ВСЗ5 к колонне, на отм. +9,200, между фасонкой вертикальной связи и закладной деталью колонны отсутствует сварной шов.  а-а  Отсутствует сварной шов  Отсутствует и ов принаментация и ов	Б	Выполнить замену вертикальных связей см. л.
4-1	Б	7	K5	В полке колонны К5 на отм. +4,000 выполнен вырез длиной 200 мм, $\delta = 5$ мм.	Б	См. узел 2 л. 11
5-I	Б	4	K5	В решетке связи колонны К5 (в полке уголка) на отм. +1,000, выполнен вырез размерами 70х200 мм.  а-а  7-4-1	Б	См. узел 3 л. 11

Инв. И подл

	<u>Веда</u>		δот по усі	пранению дефектов конструкций колонн, стоек фахверка, вертика.	ЛЬНЫХ (	связей и ветровых ферм (продолжение)
N n/n	Буквенные оси	Адрес Цифровые оси	Обозначение элемента	Эскиз и описание дефекта	К.О.Д.	Рекомендации
1	2	3	4	5	6	7
6-1	В	7	<i>K6</i>	В полке колонны К6 выполнены вырезы размерами 10х70мм на отм. +1,000 и +2,200.	Б	См. узел 4 л. 11
7-1	Γ	21	<i>K5</i>	Погиб решетки связи колонны К5 (пера уголка) на отм. $+0,800$ , $\delta=20$ м м, длиной 150 мм. $a-a$ $B$ $\delta-\delta$ $20$ $275$ $24$ $275$	Б	См. узел 5 л. 11
	Схему располо	жения дефек	стов см. разде	рл 2.		417-08.21-AC1

N	Адрес			<u> </u>	~:	
n/n	Буквенные оси	Цифровые оси	Оδозначение элемента	Эскиз и описание дефекта	К.О.Д.	Рекомендации
1	2	3	4	5	6	7
9–1	Γ	21	K5	Поги $\delta$ диафрагмы жесткости колонны $K5$ на отм. $+1,600$ , $\delta=15$ м м, длиной $1500$ мм. $a-a$	Б	См. узел 6 л. 12
11–1	Γ	15-13	BC53	Погиб пера уголка вертикальной связи ВС53 на отм. +4,000, длиной 800 мм, $\delta = 30$ мм.	Б	См. узел 7 л. 12
12-1	Γ	15-13	BC53	Погиб пера уголка вертикальной связи ВС53 на отм. +4,000, длиной 200 мм, б = 20 мм.  а погиб  В Г Д	Б	См. узел 8 л. 12
	<u>.                                    </u>	жения дефек				417-08.21-AC1

n/n 5	Буквенные оси 2	Цифровые оси 3	Обозначение элемента 4	Эскиз и описание дефекта  5	6 K.O.A.	Рекомендации
1	2	3	4	5	6	_
				0	<del></del>	7
13-1	Д	3-4,5-6, 22-23	BC26	Отрыв закладной детали от конструкций ж/б колонны. Отсутствие точки опирания дертикальной связи ВС26 к ж/б колонне на отм. +8,000.   4  4  4  4  5  4  7  6  24  23  22  21	Б	Выполнить замену вертикальных связей см. л.7
14-1	Д	3–4	BC26	Погиб пера уголка вертикальной связи ВС26 на отм. +0,200* длиной 150 мм, б = 10 мм.  а 40,200*  а - а 6000  3 - 2	Б	Выполнить замену вертикальных связей см. л.

Ν		Адрес			7.		
п/п	Буквенные оси	Цифровые оси	Обозначение элемента	Эскиз и описание дефекта	К.О.Д.	Рекомендации	
1	2	3	4	5	6	7	
l6-I				Протечки по поверхности железобетонной колонны.	Б	см. рабочую документацию на устранение дефектов покрытия.	
	А	2	КБ6*	с отм. +4,000 по отм. +5,500, шириной 800 мм (позиции 5,6).			
		2	КБ6*	с отм. 9,000 по отм. +11,800, шириной 400 мм (позиция 8).			
		2	КБ6*	с отм. 9,000 по отм. +11,800, шириной 1000 мм (позиции 5,6).			
		3	<i>К</i> Б4н*	с отм. +0,000 по отм. +11,800, шириной 1000 мм (позиции 5,6).			
		4	<i>КБ4т*</i>	с отм. +0,000 по отм. +8,000, шириной 1000 мм (позиция 6).			
		4	<i>КБ4т*</i>	с отм. 9,000 по отм. +11,800, шириной 300 мм (позиции 5,6).			
		6	<i>КБ4т*</i>	с отм. +5,000 по отм. +7,000, шириной 500 мм (позиция 6).			
		8	<i>КБ1</i> *	с отм. 9,000 по отм. +11,800, шириной 400 мм (позиция 8).			
		8	КБ1*	с отм. 9,000 по отм. +11,800, шириной 1000 мм (позиции 5,6).			
		10	КБ1*	с отм. 11,000 по отм. +11,800, шириной 400 мм (позиция 5).			
		11	КБ2н*	с отм. +3,000 по отм. +8,000, шириной 800 мм (позиция 5).			
		11	<i>КБ2н*</i>	с отм. 10,000 по отм. +11,800, шириной 400 мм (позиция 8).			
		11	<i>КБ2н*</i>	с отм. 10,000 по отм. +11,800, шириной 1000 мм (позиции 5,6).			
		12	K52m*	с отм. +5,000 по отм. +6,500, шириной 600 мм (позиция 5).			
		12	K52m*	с отм. 9,000 по отм. +11,800, шириной 400 мм (позиция 8).	<b>-</b>		
		12	<i>КБ2т*</i>	с отм. 9,000 по отм. +11,800, шириной 1000 мм (позиции 5,6).			
		14	КБ1*	с отм. +0,000 по отм. +8,000, шириной 300 мм (позиции 5,6).			
		18	КБ1*	с отм. +5,000 по отм. +7,000, шириной 300 мм (позиция 6).			
		18	КБ1*	с отм. +5,000 по отм. +7,000, шириной 200 мм (позиция 5).			
		19	КБ1*	с отм. 9,000 по отм. +11,800, шириной 1000 мм (позиции 5,6).			

7	lacksquare
19 KБ1*	Эскиз и описание дефекта
20 K51* с отм. 0,000 по отм. +8,000, шириной 800 мм (позиции 5,6).  22 K52+* с отм. 0,000 по отм. +11,800, шириной 1000 мм (позиции 5,6).  23 K52m* с отм. 5,000 по отм. +8,000, шириной 200 мм (позиция 8).  24 K52+* с отм. 4,000 по отм. +10,000, шириной 300 мм (позиция 5).  24 K52+* с отм. 4,000 по отм. +11,800, шириной 1000 мм (позиции 5,6).  24 K52+* с отм. 10,000 по отм. +11,800, шириной 1000 мм (позиции 5,6).  25 K52m* с отм. 3,000 по отм. +11,800, шириной 400 мм (позиции 5,6).  26 K51* с отм. 0,000 по отм. +11,800, шириной 1000 мм (позиции 5,6).  27 K53* с отм. 0,000 по отм. +11,800, шириной 400 мм (позиции 5,6).  Обрезаны элементы решетки бертикальной связи ВС79.	5 6 7

Ν	Адрес				7.		
n/n	Буквенные оси	Цифровые оси	Обозначение элемента	Эскиз и описание дефекта	К.О.Д.	Рекомендации	
1	2	3	4	5	6	7	
18-I				Разрушение защитного слоя бетона с оголением рабочей арматуры.	Б	См. узел 33 л. 17	
	A	2	КБ6*	с отм. +1,000 по отм. +1,200 (позиция 1).	1		
		4	<i>КБ4т*</i>	с отм. +1,000 по отм. +1,200 (позиция 4).			
		4	<i>КБ4т*</i>	с отм. +2,000 по отм. +2,200 (позиция 4).			
		4	<i>КБ4т*</i>	с отм. +2,500 по отм. +2,700 (позиция 4).			
		12	<i>КБ2т*</i>	с отм. +11,000 по отм. +11,200 (позиция 4).			
		16	<i>КБ2н*</i>	с отм. +7,000 по отм. +7,400 (позиция 5).			
		19	КБ1∗	с отм. +11,000 по отм. +11,100 (позиции 1).			
		20	КБ1∗	с отм. +10,500 по отм. +10,700 (позиции 2).			
		21	КБ1∗	с отм. +10,500 по отм. +10,700 (позиции 2).			
		22	КБ2н*	с отм. +9,000 по отм. +11,800 (позиции 2).			
		22	<i>КБ2н*</i>	с отм. +10,000 по отм. +10,200 (позиции 2).			
		24	<i>КБ2н*</i>	с отм. +11,000 по отм. +11,500 (позиции 1,2).			
		26	<i>КБ1</i> *	с отм. +9,000 по отм. +11,800 (позиция 1).			

N n/n		Адрес			7.	
	Буквенные оси	Цифровые оси	Оδозначение элемента	Эскиз и описание дефекта	К.О.Д.	Рекомендации
1	2	3	4	5	6	7
9-1				$P$ азрушение защитного слоя $\delta$ етона $\delta$ ез оголения арматуры.		См. узел 34 л. 17
	A	3	КБ4н*	с отм. +5,000 по отм. +5,300, шириной 400 мм (позиция 5).	-	
		3	КБ4н*	с отм. +3,500 по отм. +3,800, шириной 200 мм (позиция 4).	1	
		4	КБ4т∗	с отм. +0,000 по отм. +0,400, шириной 100 мм (позиция 1).	1	
		4	<i>КБ4т*</i>	с отм. +11,000 по отм. +11,400, шириной 200 мм (позиция 1).		
		5	КБ4н*	с отм. +7,000 по отм. +7,500, шириной 100 мм (позиция 2).	1	
		13	КБ16*	с отм. +7,500 по отм. +7,900, шириной 300 мм (позиция 6).	1	
		13	<i>КБ16*</i>	с отм. +7,000 по отм. +7,300, шириной 150 мм (позиция 3).	1	
		13	КБ16*	с отм. +8,000 по отм. +8,400, шириной 200 мм (позиция 1).	1	
		13	<i>КБ16*</i>	с отм. +9,000 по отм. +9,200, шириной 100 мм (позиции 1,4).	1	
		17	<i>КБ2т*</i>	с отм. +3,000 по отм. +6,500, шириной 400 мм (позиция 8).	1	
		18	<i>КБ1</i> *	с отм. +6,000 по отм. +6,300, шириной 100 мм (позиция 2).	1	
		19	КБ1*	с отм. +11,000 по отм. +11,200 шириной 100 мм (позиции 1).	1	
		21	КБ1*	с отм. +11,500 по отм. +11,800, шириной 300 мм (позиция 6).	1	
		24	КБ2н*	с отм. +11,500 по отм. +11,800, шириной 300 мм (позиция 6).	1	
		27	КБ3*	с отм. +0,300 по отм. +0,400, шириной 400 мм (позиция 5).	1	
		27	<i>КБ3</i> *	с отм. +11,000 по отм. +11,300, шириной 200 мм (позиция 6).	1	

Ν		Адрес			7.	
ח/ח	Буквенные оси	Цифровые оси	Оδозначение элемента	Эскиз и описание дефекта	К.О.Д.	Рекомендации
1	2	3	4	5	6	7
°0-1				Разрушение защитного слоя бетона без оголения арматуры.  Ответствения общения в разрушение защитного слоя бетона без оголения арматуры.		См. узел 34 л. 17
	Д	1	КБ5н*	с отм. +0,200 по отм. +0,500, шириной 100 мм (позиции 1,2).		
		3	<i>КБ4т*</i>	с отм. +1,200 по отм. +1,400, шириной 300 мм (позиция 4).		
		3	КБ4н*	с отм. +10,500 по отм. +10,600, шириной 100 мм (позиция 2).		
		3	КБ4н*	с отм. +9,000 по отм. +9,500, шириной 100 мм (позиция 2).		
		5	K54m*	с отм. +2,200 по отм. +2,700, шириной 200 мм (позиция 4).		
		5	<i>КБ4т*</i>	с отм. +3,500 по отм. +3,800, шириной 200 мм (позиция 1).		
		6	КБ4н*	с отм. +2,500 по отм. +2,800, шириной 200 мм (позиция 1).		
		7	КБ6*	с отм. +0,400 по отм. +0,900, шириной 200 мм (позиция 1).		
		7	КБ6*	с отм. +10,600 по отм. +10,800, шириной 100 мм (позиция 3).		
		8	КБ6*	с отм. +1,800 по отм. +2,100, шириной 100 мм (позиция 1).		
		9	КБ6*	с отм. +0,500 по отм. +0,700, шириной 200 мм (позиции 1,4).		
		9	КБ6*	с отм. +11,700 по отм. +11,800, шириной 100 мм (позиция 4).		
		10	КБ6*	с отм. +2,000 по отм. +2,200, шириной 100 мм (позиция 4).		
		10	КБ6*	с отм. +3,500 по отм. +3,700, шириной 200 мм (позиция 4).		
		11	<i>КБ4т*</i>	с отм. +3,000 по отм. +3,200, шириной 100 мм (позиция 1).		
		12	КБ4н*	с отм. +4,500 по отм. +4,800, шириной 200 мм (позиция 1).		
		12	КБ4н*	с отм. +5,000 по отм. +5,300, шириной 300 мм (позиция 3).		
		13	КБ6∗	с отм. +4,500 по отм. +4,900, шириной 300 мм (позиция 3).		
		14	КБ6*	с отм. +2,000 по отм. +2,300, шириной 200 мм (позиция 1).		
		14	КБ6*	с отм. +2,000 по отм. +3,000, шириной 100 мм (позиция 4).		
		14	КБ6*	с отм. +5,000 по отм. +5,400, шириной 200 мм (позиция 3).		
		14	КБ6*	с отм. +3,500 по отм. +3,800, шириной 100 мм (позиция 1).		
		14	КБ6*	с отм. +5,000 по отм. +5,400, шириной 300 мм (позиция 2).		

Ν		Адрес				
n/n	Буквенные оси	Цифровые оси	Оδозначение элемента	Эскиз и описание дефекта	K.O.A.	Рекомендации
1	2	3	4	5	6	7
		15	КБ6*	с отм. +5,000 по отм. +5,400, шириной 300 мм (позиция 2).		
		15	КБ6*	с отм. +5,000 по отм. +5,400, шириной 300 мм (позиция 3).		
		16	КБ4т∗	с отм. +5,000 по отм. +5,400, шириной 300 мм (позиция 2).		
		16	<i>K</i> Б4 <i>m</i> ∗	с отм. +1,000 по отм. +1,300, шириной 100 мм (позиция 1).		
		17	КБ4н*	с отм. +0,600 по отм. +0,800, шириной 100 мм (позиция 4).		
		17	КБ4н*	с отм. +3,200 по отм. +3,500, шириной 100 мм (позиция 4).		
		17	КБ4н*	с отм. +3,600 по отм. +4,100, шириной 100 мм (позиция 4).		
		18	КБ6*	с отм. +0,300 по отм. +0,600, шириной 200 мм (позиция 1).		
		18	КБ6*	с отм. +11,700 по отм. +11,800, шириной 200 мм (позиция 5).		
		19	КБ6*	с отм. +0,300 по отм. +0,600, шириной 150 мм (позиция 1).		
		19	КБ6*	с отм. +0,300 по отм. +2,100, шириной 200 мм (позиция 4).		
		22	<i>K</i> Б4π*	с отм. +0,400 по отм. +0,700, шириной 300 мм (позиция 1).		
		22	<i>Κ</i> Б4π*	с отм. 0,000 по отм. +0,600, шириной 300 мм (позиция 4).		
		23	КБ4н*	с отм. +0,100 по отм. +0,700, шириной 200 мм (позиция 1).		
		24	<i>КБ4т*</i>	с отм. +3,000 по отм. +3,300, шириной 200 мм (позиция 1).		
		25	КБ4н*	с отм. +0,500 по отм. +0,900, шириной 300 мм (позиция 1).		
		26	КБ6*	с отм. +1,500 по отм. +1,800, шириной 200 мм (позиция 1).		

Ν		Адрес			7		
n/n	Буквенные оси	Цифровые оси	Обозначение элемента	Эскиз и описание дефекта	К.О.Д.	Рекомендации	
1	2	3	4	5	6	7	
21-1				Разрушение защитного слоя бетона с оголением рабочей арматуры.  Д  1  2  1  1  1  1  1  1  1  1  1  1  1	Б	См. узел 33 л. 17	
	Д	3	КБ4н*	с отм. +9,000 по отм. +9,500 (позиция 2).			
		5	<i>КБ4т*</i>	с отм. +2,200 по отм. +2,400 (позиция 4).			
		7	КБ6*	с отм. +0,400 по отм. +0,900 (позиция 1).			
		11	<i>K</i> Б4π*	с отм. +3,000 по отм. +3,100 (позиция 1).			
		12	КБ4н*	с отм. +4,500 по отм. +4,750 (позиция 1).			
		12	КБ4н*	с отм. +5,000 по отм. +5,200 (позиция 3).			
		14	<i>КБ6*</i>	с отм. +3,500 по отм. +3,700 (позиция 1).			
		14	<i>КБ6*</i>	с отм. +5,000 по отм. +5,250 (позиция 2).			
		16	<i>КБ4т*</i>	с отм. +1,000 по отм. +1,100 (позиция 1).			
		17	КБ4н*	на отм. +1,500 длиной 500 мм (позиция 5).			
		18	КБ6*	с отм. +0,300 по отм. +0,450 (позиция 1).			
		19	КБ6*	с отм. +0,300 по отм. +0,400 (позиция 1).			
		19	КБ6*	на отм. +0,300 длиной 300 мм (позиция 5).			
		20	КБ6*	с отм. +0,400 по отм. +0,600 (позиция 1).			
		20	КБ6*	с отм. +9,200 по отм. +9,700 (позиция 2).			
		21	КБ6*	на отм. +10,200 длиной 200 мм (позиция 6).			
		21	КБ6*	с отм. +2,500 по отм. +2,800 (позиция 1).			
		21	КБ6*	с отм. +0,100 по отм. +0,600 (позиция 1).			
		22	<i>КБ4т*</i>	с отм. +0,400 по отм. +0,600 (позиция 1).			
		22	<i>K</i> Б4π*	на отм. +9,800, +10,200, +10,600, +11,200, +11,500 длиной 200 мм (позиции 6,8).			
		23	КБ4н*	на отм. +9,800, +10,200, +10,600, +11,200, +11,500 длиной 200 мм (позиции 6,8).			
		24	<i>K</i> Б4π*	с отм. +3,000 по отм. +3,200 (позиция 1).			
		25	КБ4н*	с отм. +0,500 по отм. +0,800 (позиция 1).			

Ν		Адрес				
п/п	Буквенные оси	Цифровые оси	Обозначение элемента	Эскиз и описание дефекта	К.О.Д.	Рекомендации
1	2	3	4	5	6	7
22-1	В-Г	1-2	<i>CΦ</i> 7	В узле крепления стойки фехверка СФ7 к стропильной ферме отсутствуют постоянный болт.	Б	Выполнить установку болтокомплекта. Болт М20 кл. 8.8, L=100 мм.
25-1	В-Г	1	СФ7	В узле крепления стойки фехверка СФ7 к стропильной ферме отсутствует постоянный болт.	Б	Выполнить установку болтокомплекта. Болт М20 кл. 8.8, L=100 мм.

Схему расположения дефектов см. раздел 2.

417-08.21-AC1

Лист 10.13

Ν		Адрес			7.	
ח/ח	Буквенные оси	Цифровые оси	Оδозначение элемента	Эскиз и описание дефекта	K.O.A.	Рекомендации
1	2	3	4	5	6	7
°6-1	А	14,16	КБ2н∗	1. Разрушение защитного слоя колонны с отм. +9,000 по отм. +13,000 (позиции 5,6,7,8) с оголением арматуры с отм. +9,000 по отм. +13,000 (позиции 1,2,3,4). 2. При производстве колонны КБ2н* был использован крупный заполнитель, имеющий округлые фермы. 3. Протечки по поверхности железобетонной колонны с отм. +9,000 по отм. +13,000 (позиции 5,6,7,8). 4. Сварные швы усиления колонны выполнены с раковинами и непроварами.	Б	См. узлы 35, 36 л. 18, 19
7–1	А-Б	27	СФ6	Отсутствует раскрепление стойки фахверка СФ6 к стропильной ферме на отм. +11,800, на расстоянии 12000 мм от оси А.	Б	См. узел 29 л. 16

Взам. инв. N

Подпись и дата

Инв. И подл.

	<u>Bed</u>	Вомость ро	αδοπ πο μα	транению дефектов конструкций колонн, стоек фахверка, вертика	ЛЬНЫХ	связей и ветровых ферм (продолжение)
N n/i	7 Буквенные	Адрес Цифровые	Оδозначение	Эскиз и описание дефекта	К.О.Д.	Рекомендации
1	оси 2	оси 3	элемента 4	5	6	7
28-		27	CΦ6-2	Отсутствует раскрепление стойки фахверка СФ6-2 к стропильной ферме на отм. +12,200, на расстоянии 6000 мм от оси А.		См. узел 12 л. 13
29-	Г	27	СФ5	В уэле крепления стойки фахверка СФ5 к колонне, на отм. +16,000*, постоянный болт не затянут.	Б	Выполнить ривизию болтокомплекта.
	Схему располо	ожения дефек	тов см. разде	n 2.		417-08.21-AC1 10.1

Ν		Адрес			4	
n/n	Буквенные оси	Цифровые оси	Обозначение элемента	Эскиз и описание дефекта	К.О.Д.	Рекомендации
1	2	3	4	5	6	7
80-1				Протечки по поверхности железобетонной колонны.	Б	см. рабочую документацию на устранение дефектов покрытия.
	Д	13	КБ6*	с отм. 0,000 по отм. +9,000, шириной 1000 мм (позиции 5,6).		
		13	КБ6*	с отм. 0,000 по отм. +9,000, шириной 400 мм (позиция 8).		
		15	<i>КБ6*</i>	с отм. +4,000 по отм. +9,000, шириной 1000 мм (позиции 5,6).		
		19	КБ6*	с отм. +3,000 по отм. +9,000, шириной 800 мм (позиции 5,6).		
		20	КБ6*	с отм. 0,000 по отм. +9,000, шириной 1000 мм (позиции 5,6).		
		21	КБ6*	с отм. 0,000 по отм. +9,000, шириной 1000 мм (позиции 5,6).		
		22	КБ4π∗	с отм. 0,000 по отм. +9,000, шириной 1000 мм (позиции 5,6).		
		22	<i>КБ4</i> т*	с отм. 0,000 по отм. +9,000, шириной 400 мм (позиция 8).		
		23	КБ4н*	с отм. 0,000 по отм. +9,000, шириной 800 мм (позиции 5,6).		
		24	<i>КБ4</i> т*	с отм. 0,000 по отм. +9,000, шириной 400 мм (позиции 5,6).		
		25	КБ4н*	с отм. 0,000 по отм. +9,000, шириной 1000 мм (позиции 5,6).		
		25	КБ4н*	с отм. 0,000 по отм. +9,000, шириной 400 мм (позиция 8).		
		26	КБ6*	с отм. +4,000 по отм. +9,000, шириной 1000 мм (позиция 6).		
		27	<i>KБ5m</i> ∗	с отм. 0,000 по отм. +9,000, шириной 600 мм (позиция 5).		

32-1 Д 16-17 ВС26 а	31-1	Д	16–17	<i>BC26</i>	на отм. +0,300* длиной 250 мм, δ = 10 мм.  а-а  6000	Б	Выполнить замену вертикальных связей см. л
на отм. +4,000* длиной 200 мм, $\delta = 20$ мм.  Выполнить замену вертикальных связей см. л	32-I	Д	16-17		на отм. +0,250* длиной 250 мм, $\delta$ = 10 мм.	Б	Выполнить замену вертикальных связей см. л
24-23 22-21)	33-1	Д	22-23	BC26	на отм. +4,000* длиной 200 мм, δ = 20 мм.	Б	Выполнить замену вертикальных связей см. л

	Адрес			4.		
Буквенные оси	Цифровые оси	Оδозначение элемента	Эскиз и описание дефекта	K.O.1	Рекомендации	
2	3	4	5	6	7	
Γ	1	СФ5	1. В узле крепления стойки фехверка СФ5 к колонне, на отм. +11,500*, отсутствует постоянный болт. 2. В узле крепления стойки фехверка СФ5 к колонне, на отм. +11,500*, постоянный болт не затянут.	Б	1. Выполнить установку болтокомплекта. Болт М20 кл. 8.8, L=100 мм. 2. Выполнить ривизию болтокомплекта.	
Б-В	1	<i>CΦ7-4</i>	В элементе раскрепления стойки фехверка СФ7-4 к стропильной ферме, на отм. +18,800, отсутствует постоянный болт.	Б	Выполнить установку болтокомплекта. Болт М20 кл. 8.8, L=100 мм.	

		<u>Beā</u>	Оомость р	αδοπ πο yc	транению дефектов конструкций колонн, стоек фахверка, вертико	1ЛЬНЫХ	связей и ветровых ферм (продолжение	<u>)</u>
ſ	N n/n		Адрес	05	Эскиз и описание дефекта	К.О.Д.	Рекомендации	
	,,,,,,	Буквенные оси	Цифровые оси	Обозначение элемента	Эскиз и описиние вефекти	K.C	<i>гекоменовции</i>	
F	1	2	3	4	5	6	7	
	38-1				Отсутствует раскрепление стойки фахверка СФ к колонне на отм. +19,000	Б		
		Б	27	<i>[</i> φ5	на отм. +19,000*.		См. узел 16 л. 14	
		В	27	<i>C</i> Φ5	на отм. +3,000*.		См. узел 28 л. 15	
		Γ	1	<i>C</i> Φ5	на отм. +19,000*.		См. узел 16 л. 14	
		Б	1	<i>[</i> φ5	на отм. +19,000*.		См. узел 16 л. 14	
	39-1	Б	27	СФ5	В узле крепления стойки фахверка СФ5 к колонне К5 на отм. +16,200, постоянный болт не затянут.  В узле крепления стойки фахверка СФ5 к колонне К5 на отм. +16,200, постоянный болт не затянут.	Б	Выполнить ривизию болтокомплекта.	
-	C	хему располо	жения дефек	ктов см. разде	л 2.	1	417-08.21-AC1	/Jucn

Ν	Адрес			7	
п/п Буквенн оси	не Цифровые оси	Оδозначение Элемента	Эскиз и описание дефекта	К.О.Д.	Рекомендации
1 2	3	4	5	6	7
41-1 5	13,15	BC55	В узле крепления вертикальной связи ВС55 к колонне К5, на отм. +18,200, частично отсутствуют сварные швы.  18 15 13 0 Отсутствуют сварные швы  18 15 13 10 Сварные швы  18 15 13 10 Сварные швы	Б	Выполнить сварные швы. Катет сварного шва k <sub>f</sub> = 12 мм.
42-1 5	14	BC56	В узле крепления вертикальных связей ВС55, на отм. +14,500*, частично отсутствуют сварные швы.	Б	Выполнить сварные швы. Катет сварного шва k <sub>f</sub> = 12 мм.

и ВС54-1 относительно друг друга по высоте на величину 250 мм.  ВС54,  Выполнить замени вертикальных связ	и ВС54-1 относительно друг друга по высоте на величину 250 мм.  ВС54, Выполнить замени вертикальных связей см.	46-1	Б	7	K5	$\phi$ асонке подстропильной фермы ПСФ47, $\delta=50$ мм.	В	См. узел 17 л. 14
		48-1	В	15		и ВС54-1 относительно друг друга	Б	Выполнить замену вертикальных связей см. л
							•	

	<u>Beö</u>	домость р	абот по ус	транению дефектов конструкций колонн, стоек фахверка, вертикс	1ЛЬНЫХ	связей и ветровых ферм (продолжение	<u>'</u>
N n/n	Буквенные	Адрес Цифровые	Оδозначение	Эскиз и описание дефекта	К.О.Д.	Рекомендации	
	оси	оси	элемента				
49-I	Γ	1	СФ5	В узле крепления стойки фахверка СФ5 к колонне К5 на отм. +16,200, отсутствует постоянный болт.	Б	Зыполнить установку болтокомплекта. Болт М20 кл. 8.8, L=100 мм.	
51-1	Д	12	BC26	Отрыв закладной детали от конструкций ж/б колонны, зазор 20 мм. Отсутствие точки опирания вертикальной связи ВС26 к ж/б колонне на отм. +8,000.	Б	Выполнить замену вертикальных связей см.	л.7
	Схему располо	эжения дефек	тов см. раздел	1 2.		417-08.21-AC1	10

Ν	Адрес			7.	
п/п Буквенные оси		Оδозначение элемента	Эскиз и описание дефекта	К.О.Д.	Рекомендации
1 2	3	4	5	6	7
58-I F	13	BC55, BC55-1	В узле крепления вертикальных связей ВС55 и ВС55-1 к колонне К5 частично отсутствуют сварные швы  Отсутствуют сварные швы	Б	Выполнить сварные швы. Катет сварного шва k <sub>f</sub> = 8 мм.
59-I F	15	BC55-1	В узле крепления фасонки вертикальной связи ВС55-1 к колонне К5 частично отсутствует сварной шов.	Б	Выполнить сварной шов. Катет сварного шва k <sub>f</sub> = 12 мм.

Ν	Адрес			<u>4</u> .	
л/п Буквенные оси	Цифровые оси	Обозначение элемента	Эскиз и описание дефекта	К.О.Д.	Рекомендации
1 2	3	4	5	6	7
2-1 Б-В	1	<i>CΦ7</i> –4	1. Расцентровка узла опирания элемента раскрепления стойки фахверка СФ7-4 к стропильной ферме, на отм. +11,800 и узла вертикальных связей по нижнему поясу стропильной фермы, б = 100 мм; 2. В узле крепления стойки фехверка СФ7-4 к стропильной ферме отсутствуют постоянные болты.	Б	Выполнить установку болтокомплектов. Болты М20 кл. 8.8, L=100 мм.

	64-I	В	13	BC54, BC54-1	и ВС54-1 к колонне К6 на отм. +19,000* частично отсутствуют сварные швы.  ВС54-1  Отсутствуют сварные швы  В барные швы  В барные швы	Б	Катет сварного шва для ВС54 – k <sub>f</sub> = 12 мм 2. Выполнить замену вертикальных связей ВС54–1 см. л. 5.  ВС54–1  Отсутствуют сварные швы  ВС54  ВС54  Т5—Т3—Т0	

Ν	Адрес			4.	
п/п Буквенные оси	Цифровые оси	Обозначение элемента	Эскиз и описание дефекта	К.О.Д.	Рекомендации
1 2	3	4	5	6	7
66-I B	15	BC54 BC54-1	В узле крепления вертикальных связей ВС54, ВС54-1 к колонне К6, на отм. +19,000* частично отсутствуют сварные швы.  ———————————————————————————————————	Б	1. Выполнить сварные швы: Катет сварного шва для ВС54 – $k_f$ = 12 мм; 2. Выполнить замену вертикальных связей ВС54–1 см. л. 5.
67-I F	27	СФ5	В узле крепления стойки фахверка СФ5 к колонне, на отм. +16,000*, отсутствуют постоянные болты.	Б	См. узел 20 л. 14

Ν		Адрес					
п/п	Буквенные оси	Цифровые оси	Обозначение элемента	Эскиз и описание дефекта	K.O.Д.	Рекомендации	
1	2	3	4	5	6	7	
69-1	Б-В	1-2	ПЛ1	В площадке ПЛ1 на отм. +13,880, на расстоянии 8000 мм от оси В, выполнено необрамленное отверстие размерами 800х1600 мм.	Б	См. узел 30 л. 16	
70-1	Г-Д	1	СФ6-1	В узле крепления стойки фехверка СФ6-1 к стропильной ферме на отм. +12,800, отсутствуют постоянные болты предусмотренные по исходному проекту.	Б	Выполнить установку болтокомплектов. Болты М20 кл. 8.8, L=100 мм.	

N n/n	Буквенные оси	Адрес				связей и ветровых ферм (продолжение)	
1	0.0	Цифровые оси	Обозначение элемента	Эскиз и описание дефекта	К.О.Д.	Рекомендации	
	2	3	4	5	6	7	
71-1	Б	15	BC53	Погиб уголка вертикальной связи ВС53 на отм. +1,800, длиной 500 мм, б = 15 мм.	Б	См. узел 21 л. 14	
72-1	А-Б,Б-В, В-Г,Г-Д	1,27	CΦ5, CΦ6,CΦ6−1 CΦ6−2,CΦ7, CΦ7−1,CΦ7−2, CΦ7−3,CΦ7−4	Износ лакокрасочного покрытия стоек фахверка до 100%.	Б	Очистить от технологической пыли, отложен и ржавчины. Выполнить окраску металлических конструкц грунтовкой эпоксидной с фосфатом цинка ИЗОЛЭП-ргітег и эмалью акрилуретановой ПОЛИТОН-ЧР (ЧФ) согласно СП 28.13330.2017 «Защита строительных конструкций от корроз	

N	Адрес	Adpec	7		
п/п Буквенны оси	е Цифровые оси	Обозначение элемента	Эскиз и описание дефекта	К.О.Д.	Рекомендации
1 2	3	4	5	6	7
73-I F	1	СФ5	В уэле крепления стойки фахверка СФ5 к колонне отсутствует постоянный болт.	Б	Выполнить установку болтокомплекта. Болт М20 кл. 8.8, L=100 мм.
74 <i>-1</i>	1-2	KP2	В узле крепления уголков кронштейна КР2  и фасонки, на отм. +13,880, на расстоянии 6000 мм от оси Б в сторону оси В, отсутствуют сварные швы.  1 3,880  Отсутствует сварной шов	Б	Выполнить сварные швы. Катет сварного шва k <sub>f</sub> = 8 мм;

Ν	Адрес		<i>T.</i>		
п/п Буквенны оси	е Цифровые оси	Обозначение элемента	Эскиз и описание дефекта	К.О.Д.	Рекомендации
1 2	3	4	5	6	7
75-I <i>Б-В</i>	27	<i>CΦ7-2</i>	1. Расцентровка опирания элемента раскрепления стойки фахверка СФ7-2 к стропильной ферме, на отм. +18,800, $\delta$ = 60 мм; 2. В узле крепления стойки фехверка СФ-2 к стропильной ферме отсутствуют постоянные болты.	Б	Выполнить установку болтокомплектов. Болты М20 кл. 8.8, L=100 мм.
76-I	27	<i>CΦ7-2</i>	Погиб уголка стойки фахверка СФ7-2 на отм. +14,800, длиной 200 мм, $\delta$ = 10 мм.	Б	См. узел 22 л. 15

	<u>Bed</u>	домость р	абот по ус	транению дефектов конструкций колонн, стоек фахверка, вертик	альных	связей и ветровых ферм (продолжение)
N n/n	Буквенные	Адрес Цифровые	Оδозначение	Эскиз и описание дефекта	К.О.Д.	Рекомендации
1	оси 2	<i>оси</i> 3	элемента /:	5	6	7
82-1	Б,В,Г	1-27	-	Разрушение лакокрасочного покрытия колонн и вертикальных связей по ним до 90%. Локальный коррозионный износ до 2%.	Б	7 Очистить от технологической пыли, отложений и ржавчины. Выполнить окраску металлических конструкции грунтовкой эпоксидной с фосфатом цинка ИЗОЛЭП-ргітег и эмалью акрилуретановой ПОЛИТОН-УР (УФ) согласно СП 28.13330.2017 «Защита строительных конструкций от коррозии».
83-l				Локальный коррозионный износ колонны К5 до 3%:	Б	Очистить от технологической пыли, отложений и ржавчины. Выполнить окраску металлических конструкции грунтовкой эпоксидной с фосфатом цинка ИЗОЛЭП-ргітег и эмалью акрилуретановой ПОЛИТОН-УР (УФ) согласно СП 28.13330.2017 «Защита строительных конструкций от коррозии».
	Б	7	K5	с отм. 0,000 до отм. +7,000.		
1	Γ	1	K5	с отм. 0,000 до отм. +7,000.		
	Γ	10	K5	с отм. +11,200 до отм. +14,000.		
84-1	А			Локальный коррозионный износ вертикальных связей ВС26 до 2%:	Б	Очистить от технологической пыли, отложений и ржавчины.
		5-6	BC26	1. с отм. +4,000 до отм. 8,000.		Выполнить окраску металлических конструкции грунтовкой эпоксидной с фосфатом цинка ИЗОЛЭП-primer и эмалью
		11–12	BC26	2. с отм. +6,500 до отм. 8,000.		акрилуретановой ПОЛИТОН-УР (УФ) согласно СП 28.13330.2017 «Защита строительных конструкций от коррозии».
		24-25	BC26	3. с отм. 0,000 до отм. 8,000.		«Защата строительных конструкции от коррозии».
85-l	Γ	7	K5	В горизонтальном ребре колонны К5 на отм. +13,300 выполнен вырез, размерами 100х450 мм.	Б	См. узел 23 л. 15
	Схему располо	эжения дефек	ктов см. разде.	n 2.		417-08.21-AC1 Jucm 10.31

Инв. И подл

	Bed	домость ро	абот по уч	странению дефектов конструкций колонн, стоек фахверка, вертикс	1ЛЬНЫХ	связей и ветровых ферм (продолжение)
N n/n	Буквенные	Адрес Цифровые	Оδозначение	Эскиз и описание дефекта	К.О.Д.	Рекомендации
	оси	оси	элемента			
86-1	Д	10	<i>КБ6*</i>	Деформационный шов здания на отм. +9,000, +10,000 замкнут элементами, имитирующими тормозные упоры подкрановых балок.	Б	см. рабочую документацию шифр 417-08.21-КМ1
87-1	Д	18	КБ6*	Деформационный шов здания на отм. +10,000 замкнут полосой †8х40.	Б	см. рабочую документацию шифр 417-08.21-КМ1
l	Схему располо	эжения дефек	тов см. разде	ол 2.	•	417-08.21-AC1

Ν		Адрес			7:	
n/n B	Буквенные оси	Цифровые оси	Оδозначение элемента	Эскиз и описание дефекта	К.О.Д.	Рекомендации
1	2	3	4	5	6	7
88-1	Д	3,11,25	BC35	Отрыв закладной детали от конструкций ж/б колонны, зазор 5 мм. Отсутствие точки опирания вертикальной связи ВСЗ5 к ж/б колонне на отм. +9,200.	Б	Выполнить замену вертикальных связей см. л.
91-1	Б	1	СФ5	В уэле крепления элемента раскрепления стойки фахверка СФ5 к колонне, на отм. +16,000, зазор 3 мм, отсутствуют сварные швы.	Б	Выполнить сварные швы. Катет сварного шва k <sub>f</sub> = 10 мм;


	<u>Bed</u>	Вомость р	αδοπ πο yc	транению дефектов конструкций колонн, стоек фахверка, вертика	ЛЬНЫХ	связей и ветровых ферм (окончание)	
N n/n	Буквенные	Адрес Цифровые	Обозначение	Эскиз и описание дефекта	К.О.Д.	Рекомендации	
	оси	оси	элемента		A.	, 5,,5,,5,,65,455	
1	2	3	4	<u></u>	6	7	
93-1	Д	24-25	BC35	В вертикальной связи ВСЗ5, на отм. +9,500, выполнены вырезы размерами 120х50 мм.	Б	Выполнить замену вертикальных связей см.	л.7
95-1	Д	3	BC26	Отрыв закладной детали от конструкций ж/б колонны, зазор 5 мм. Отсутствие точки опирания вертикальной связи ВС26 к ж/б колонне на отм. +8,000.  Не проектный элемент, препятствующий смещению вертикальной связи из плоскости. Четкие узлы сопряжения конструкций между собой отсутствуют.	Б	Выполнить замену вертикальных связей см.	л. 7
	Схему располо	ожения дефек	ктов см. разде	л 2.		417-08.21-AC1	Ли. 10.


Ν		Адрес			7.	
ח/ח	Буквенные оси	Цифровые оси	Обозначение элемента	Эскиз и описание дефекта	К.О.Д.	Рекомендации
1	2	3	4	5	6	7
4-1	Б	13	<i>BC55</i>	Обрезано перо уголка вертикальной связи ВС55 длиной 200 мм, на отм. +16,000.	Б	См. узел 37 л. 22


Схему расположения дефектов см. раздел 2.


417-08.21-AC1


/lucm 10.35

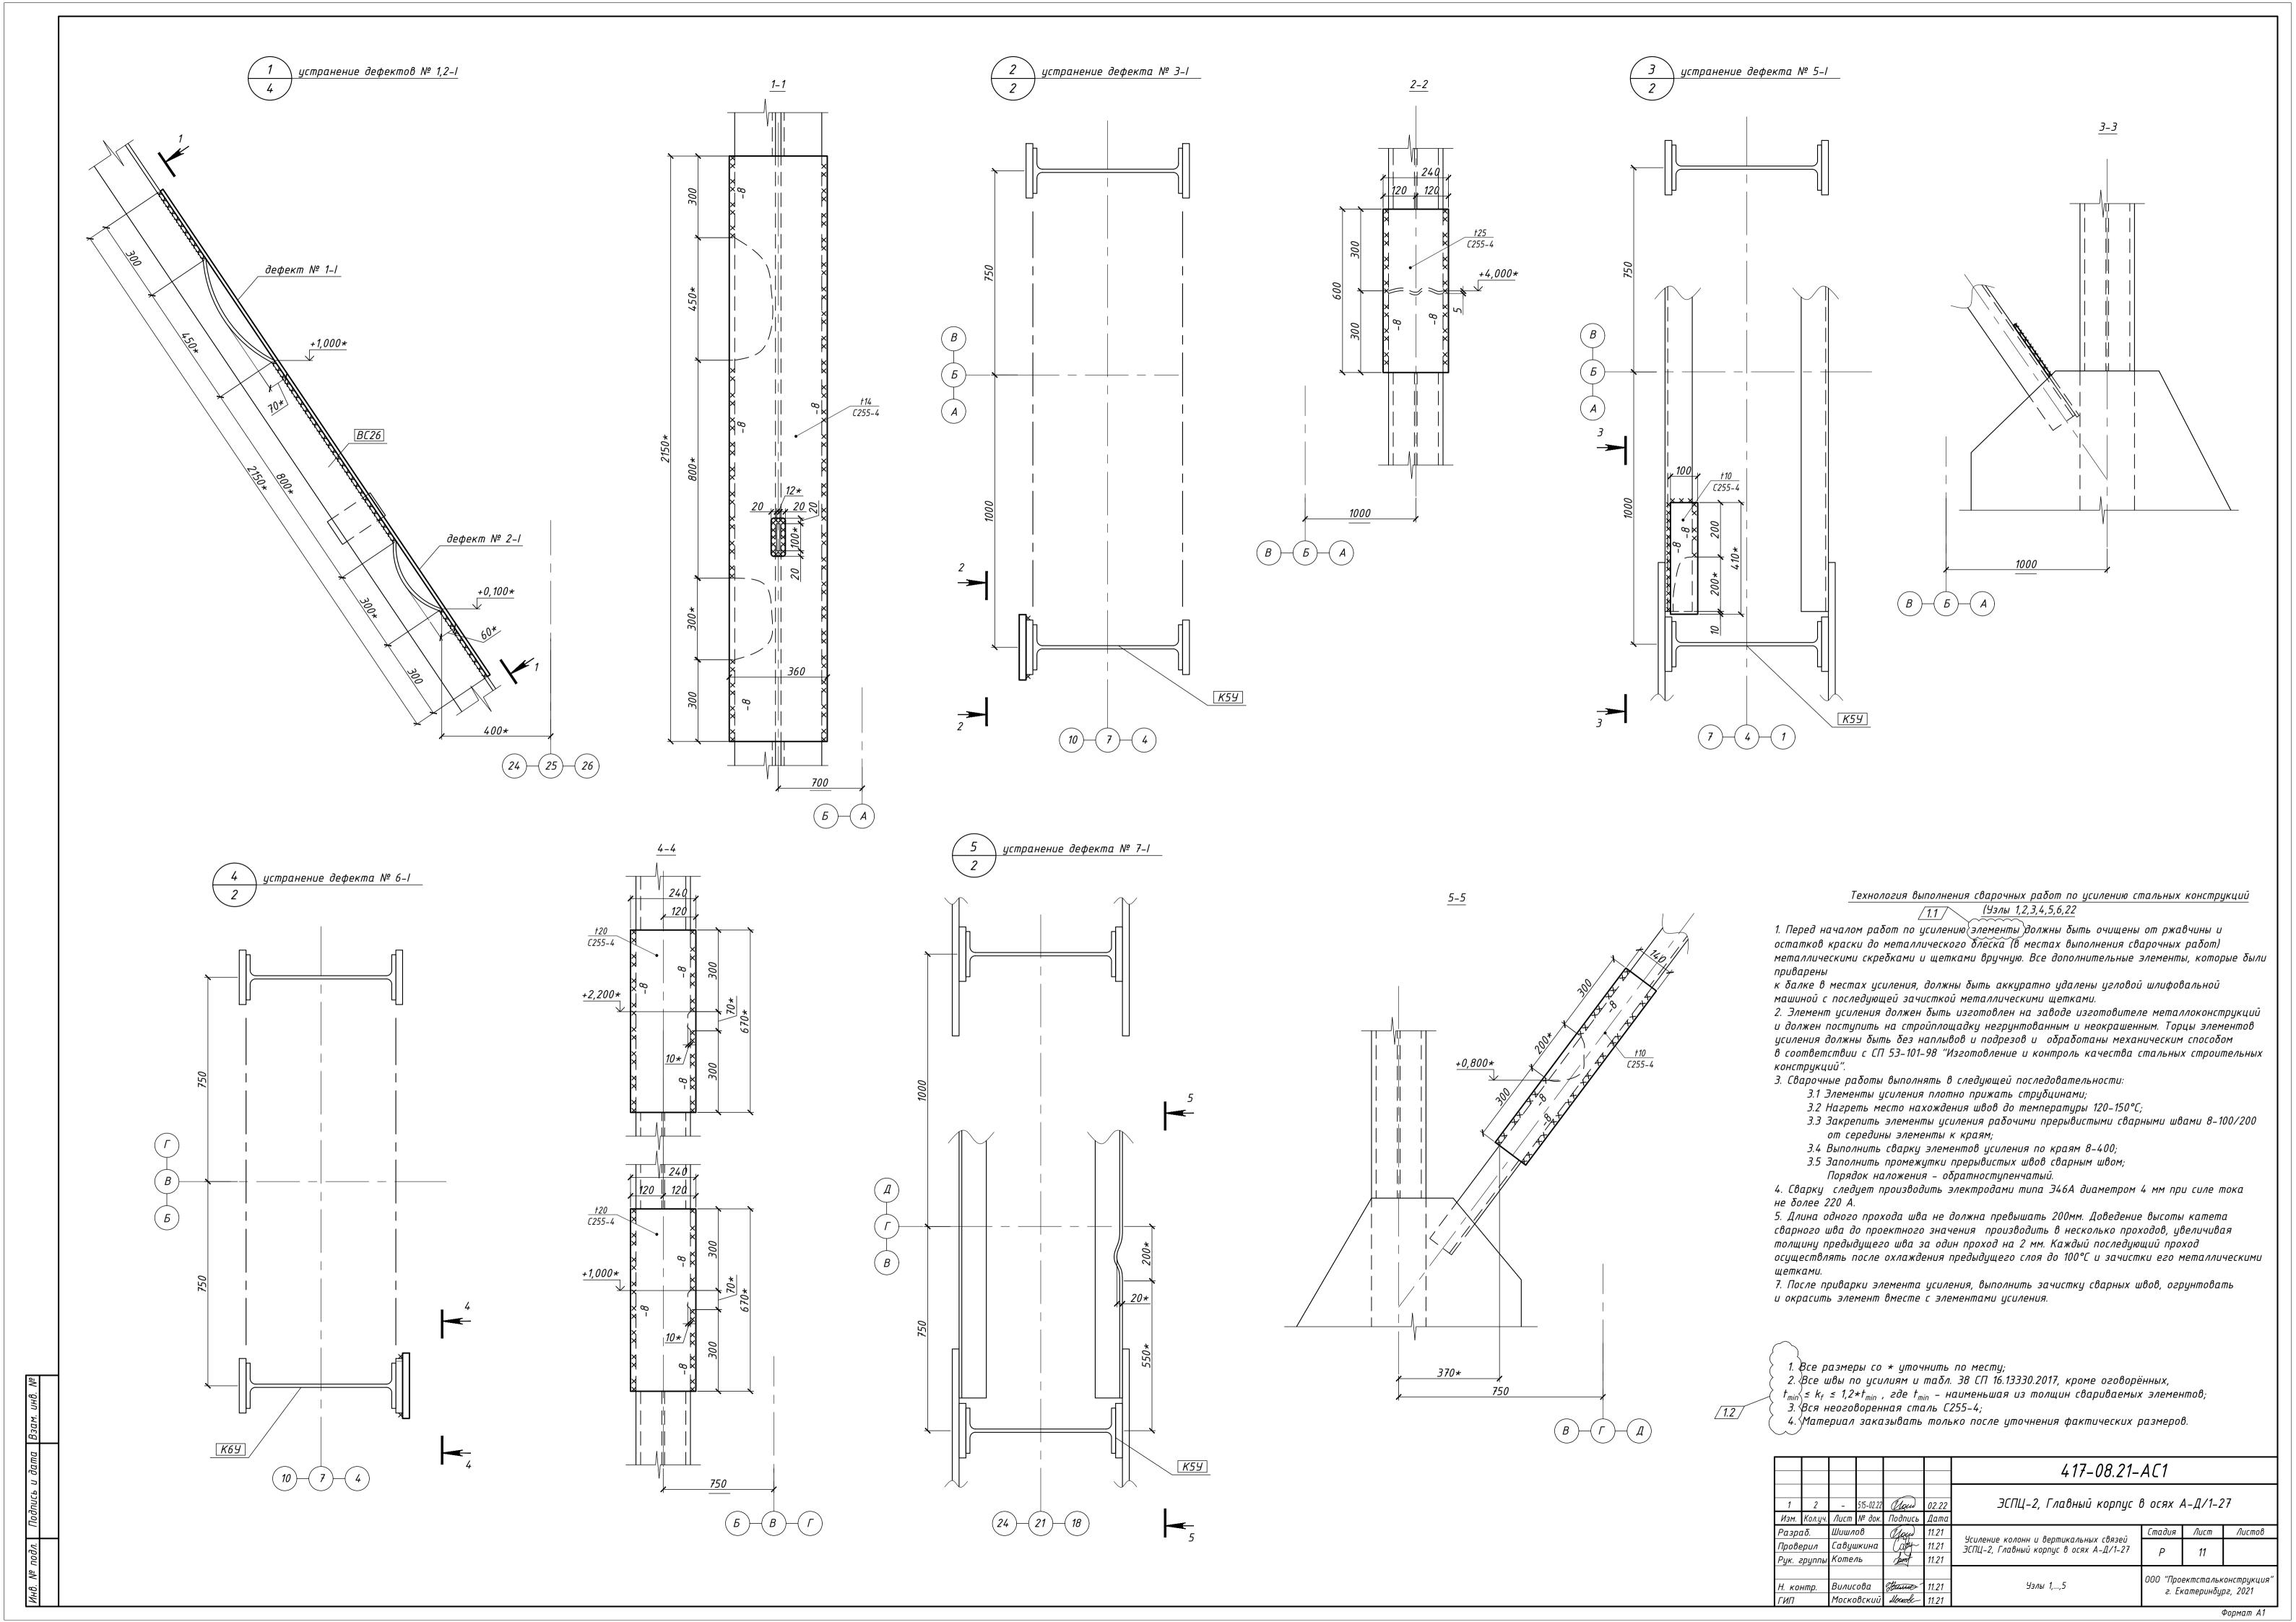


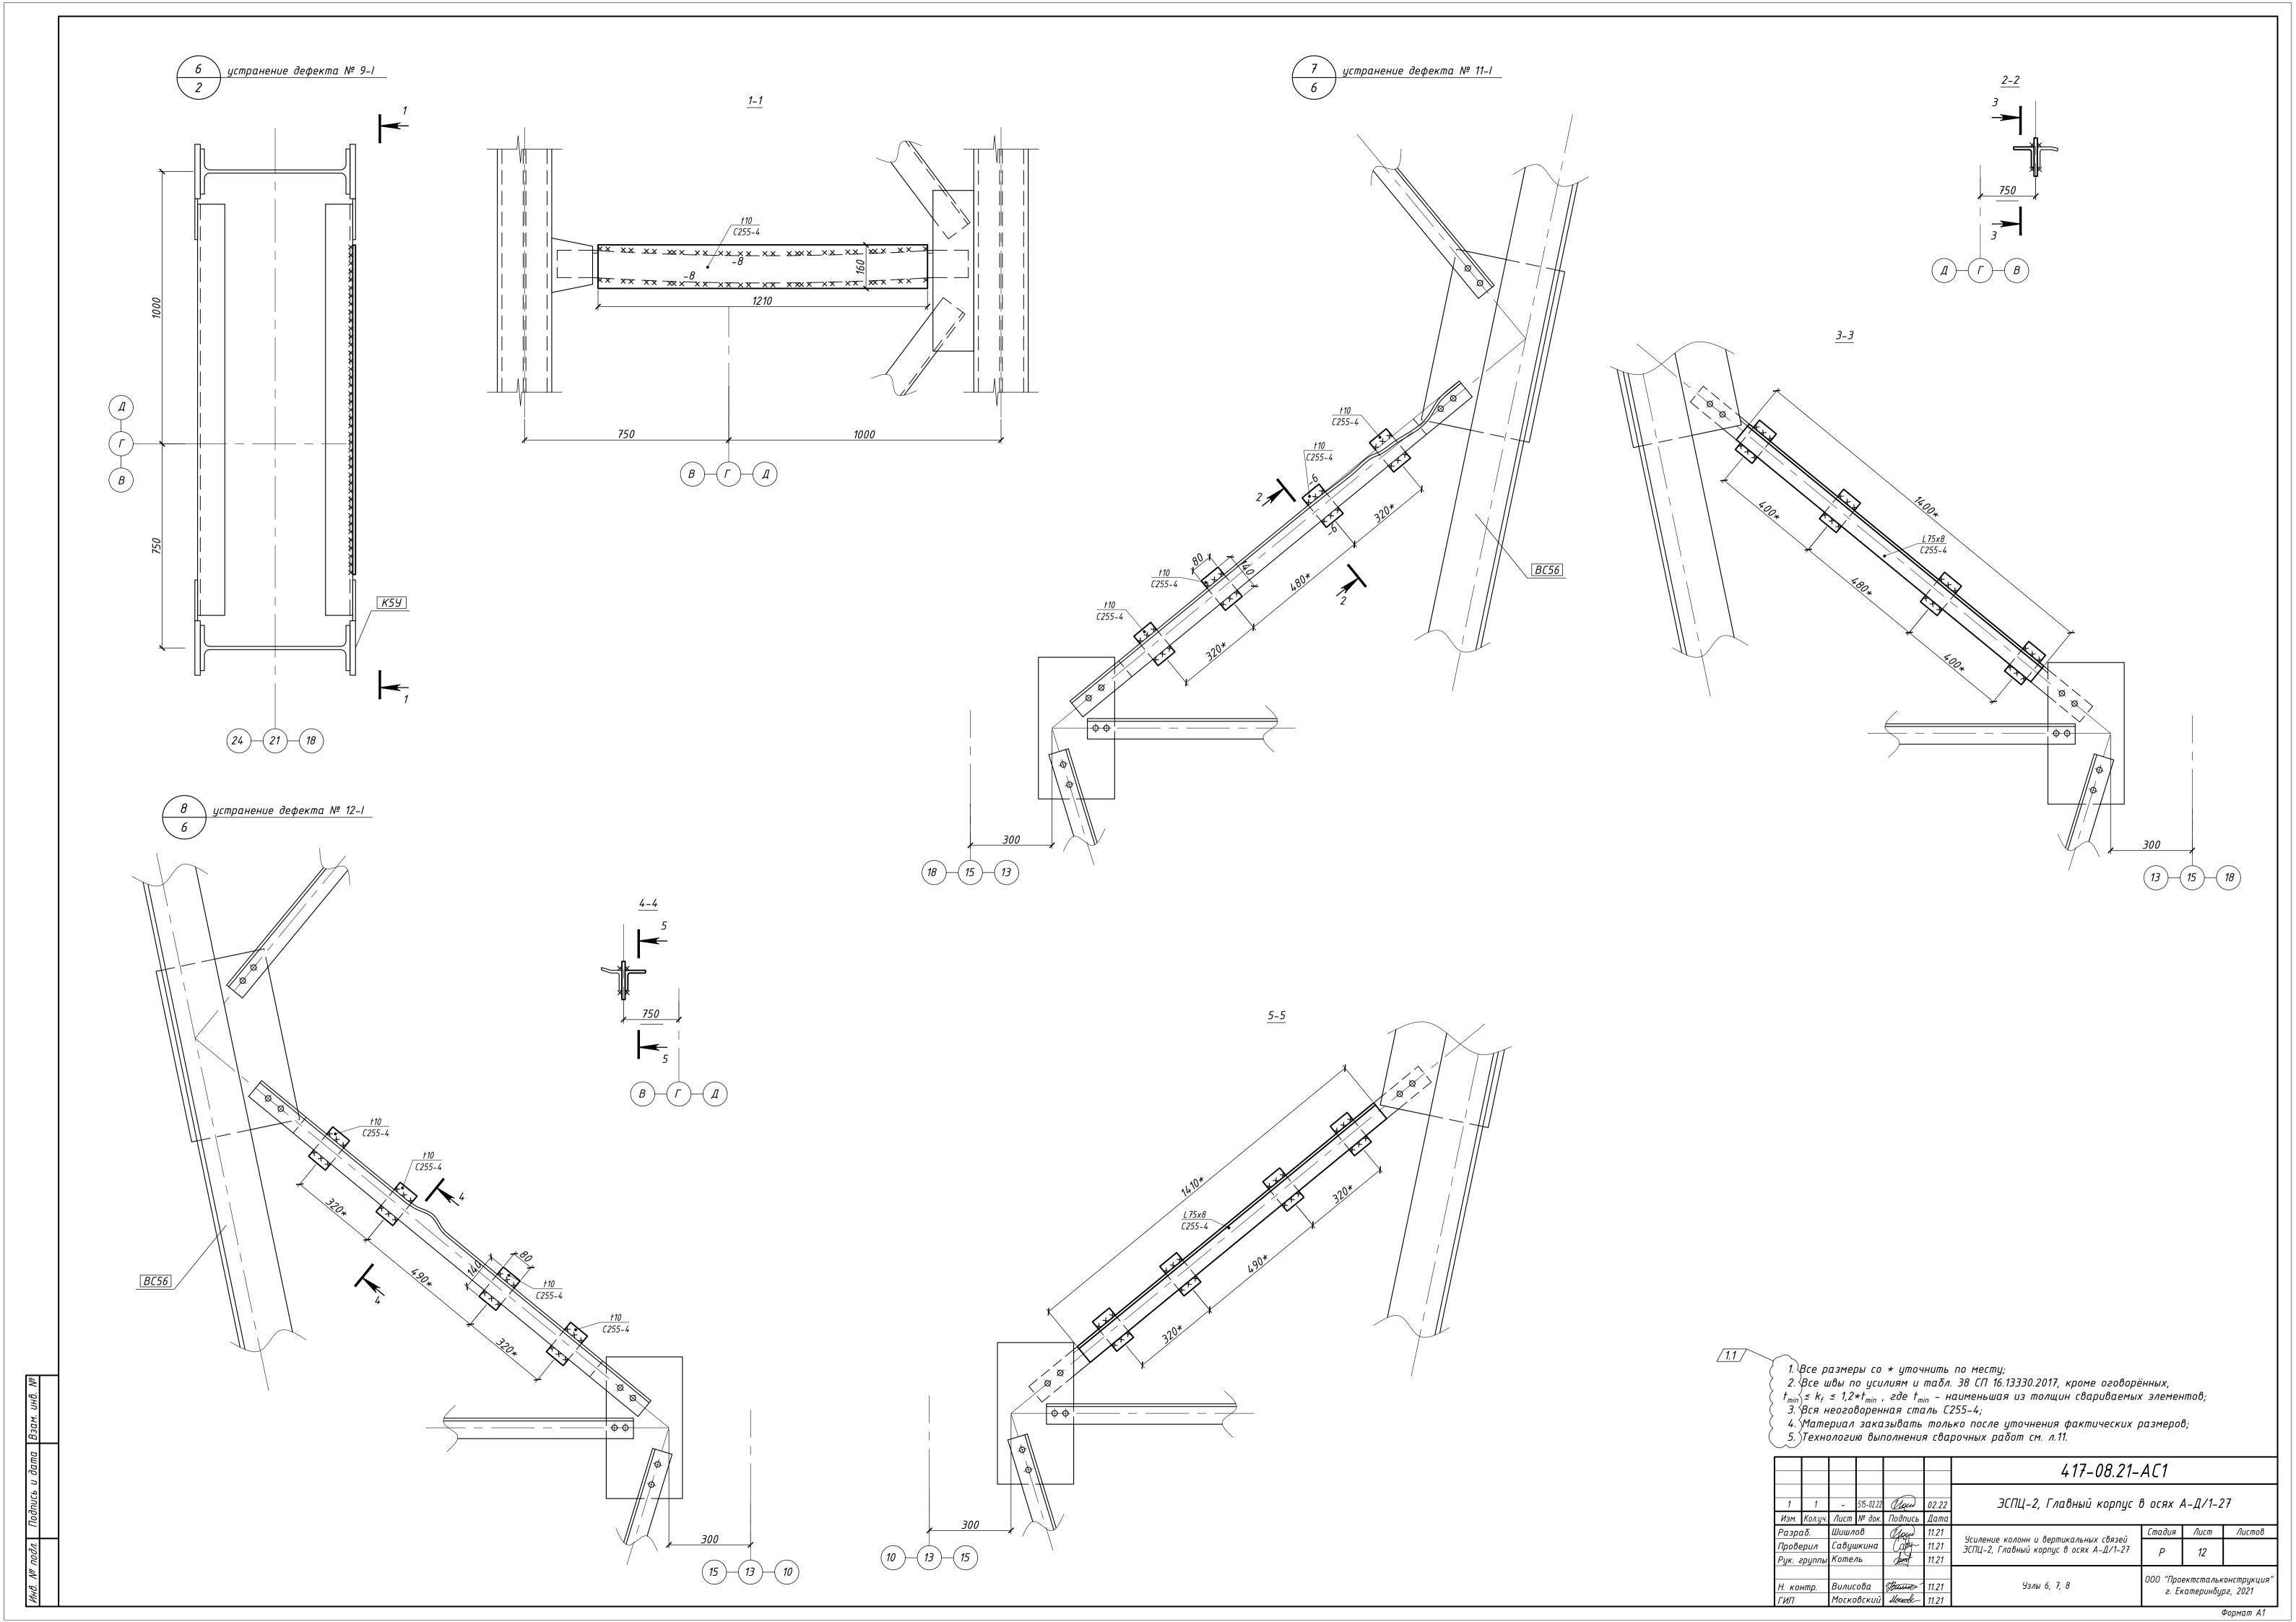

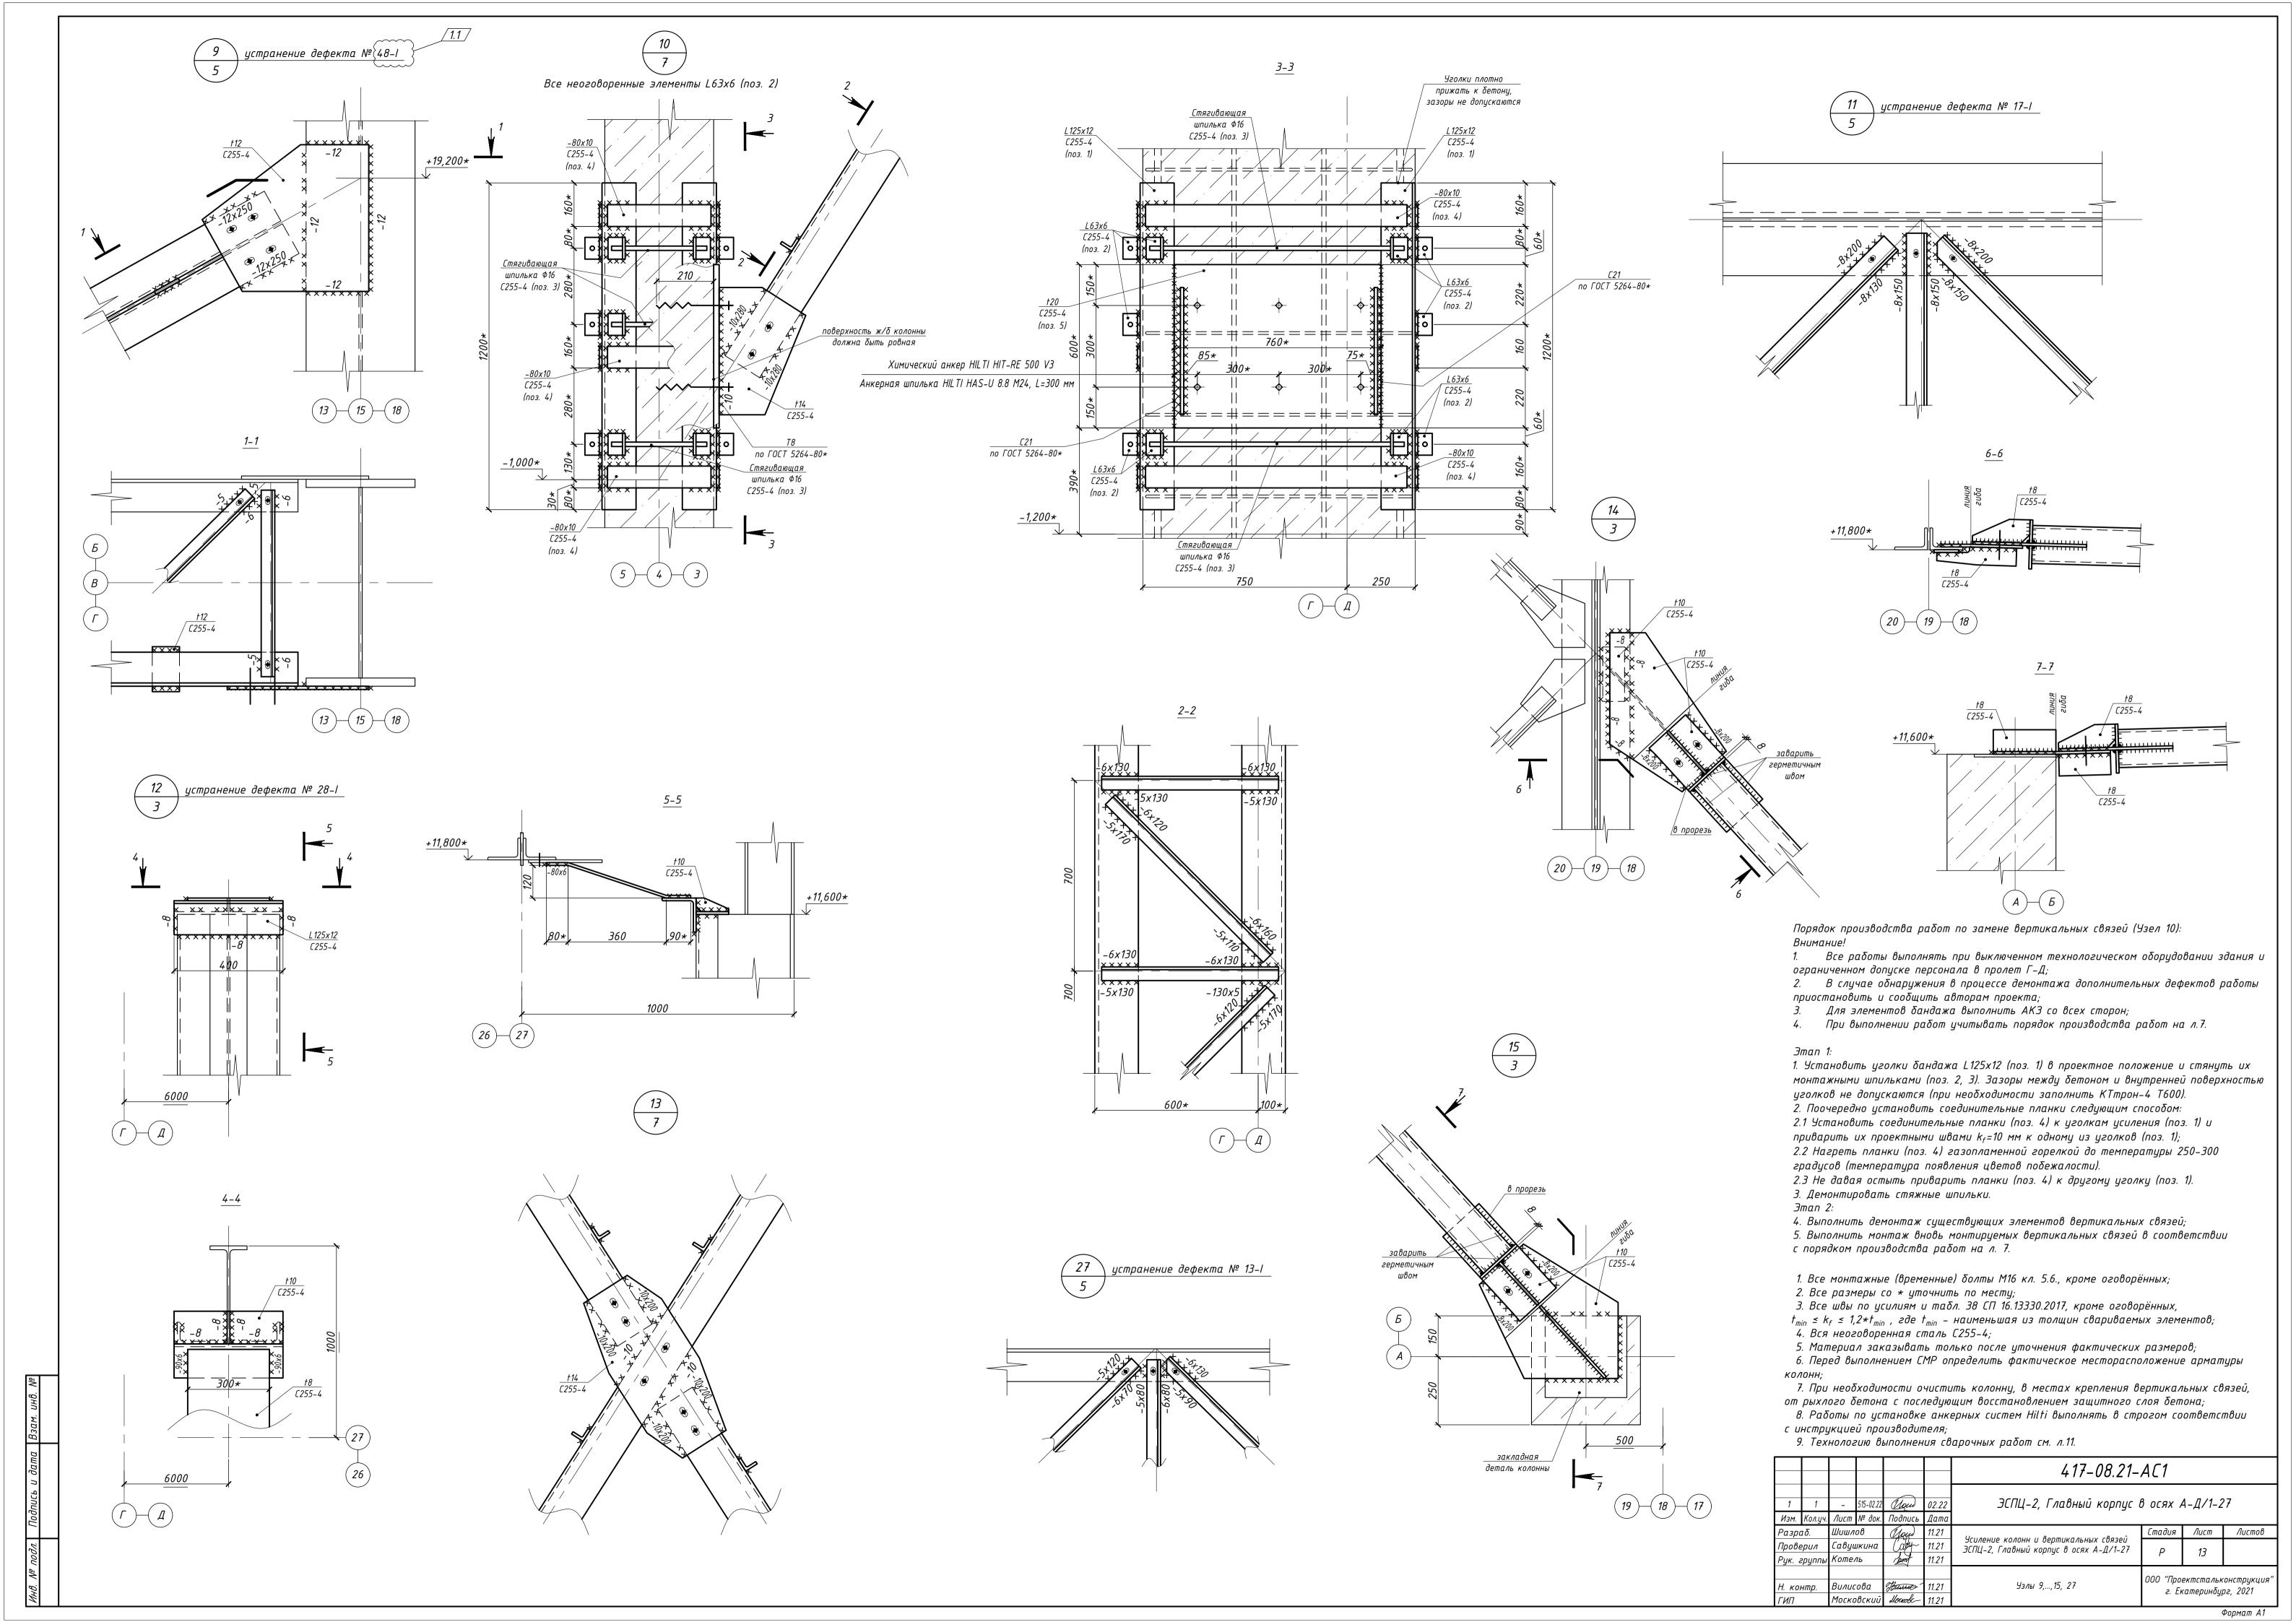

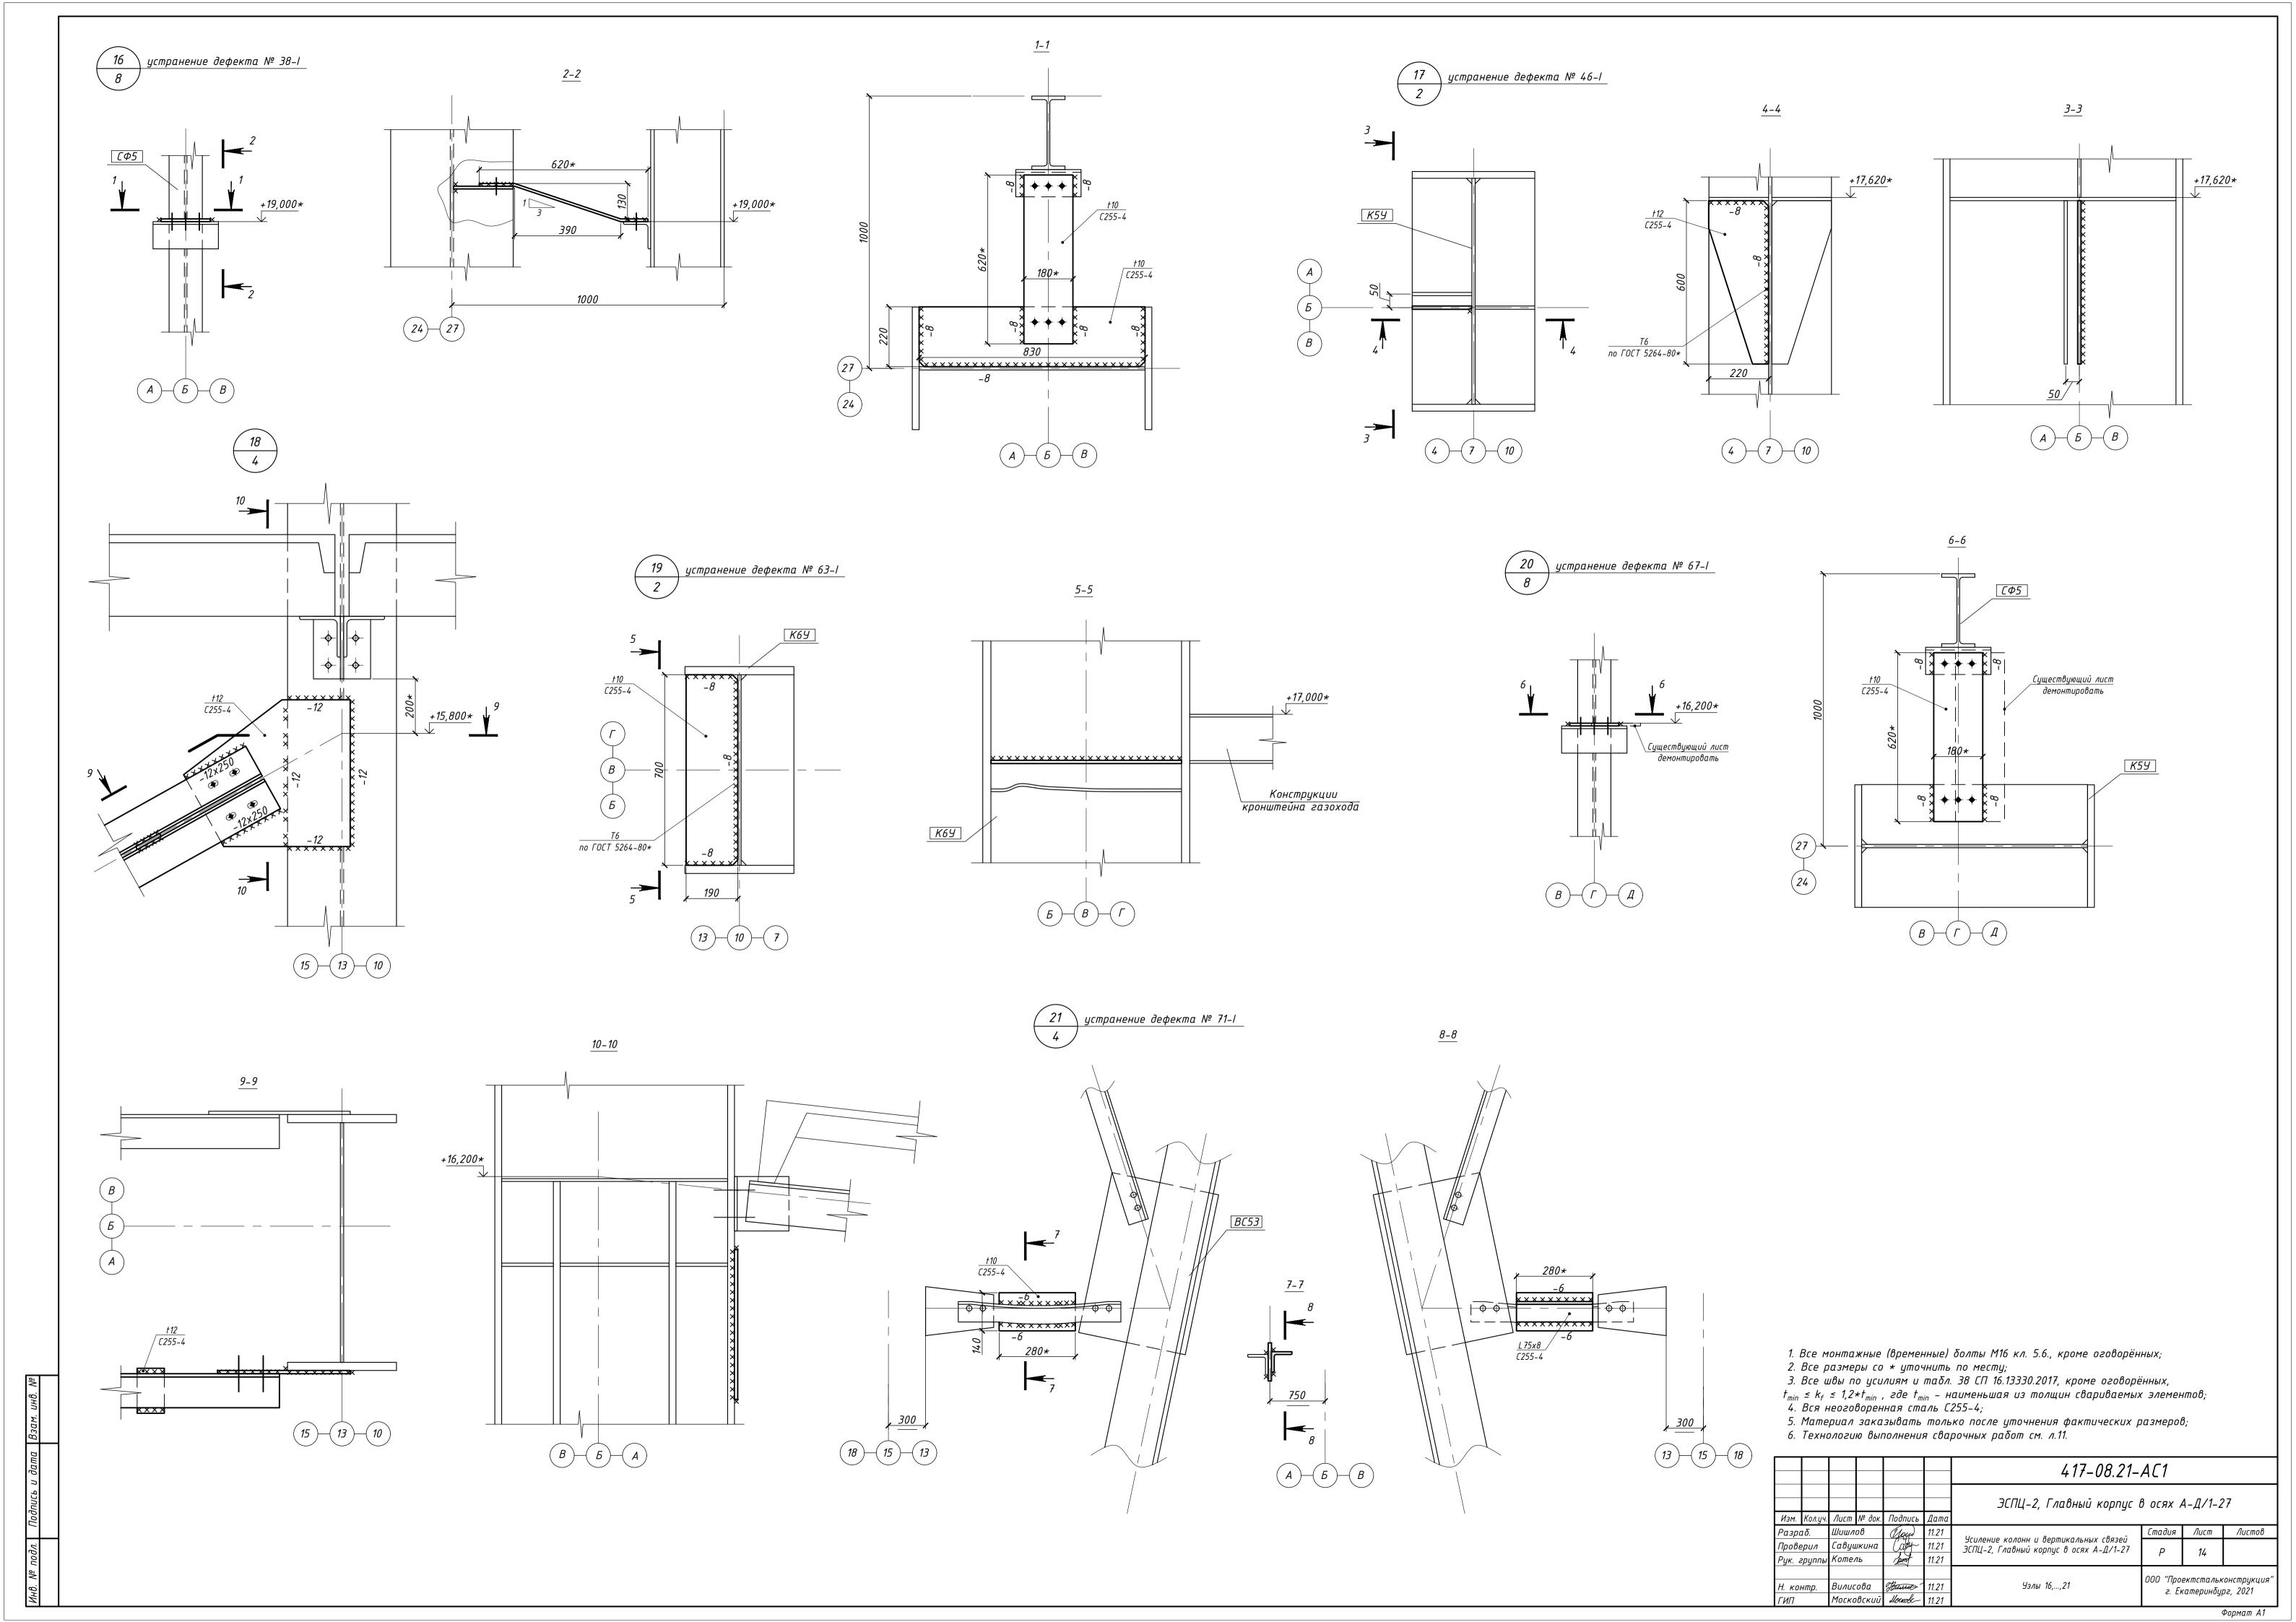

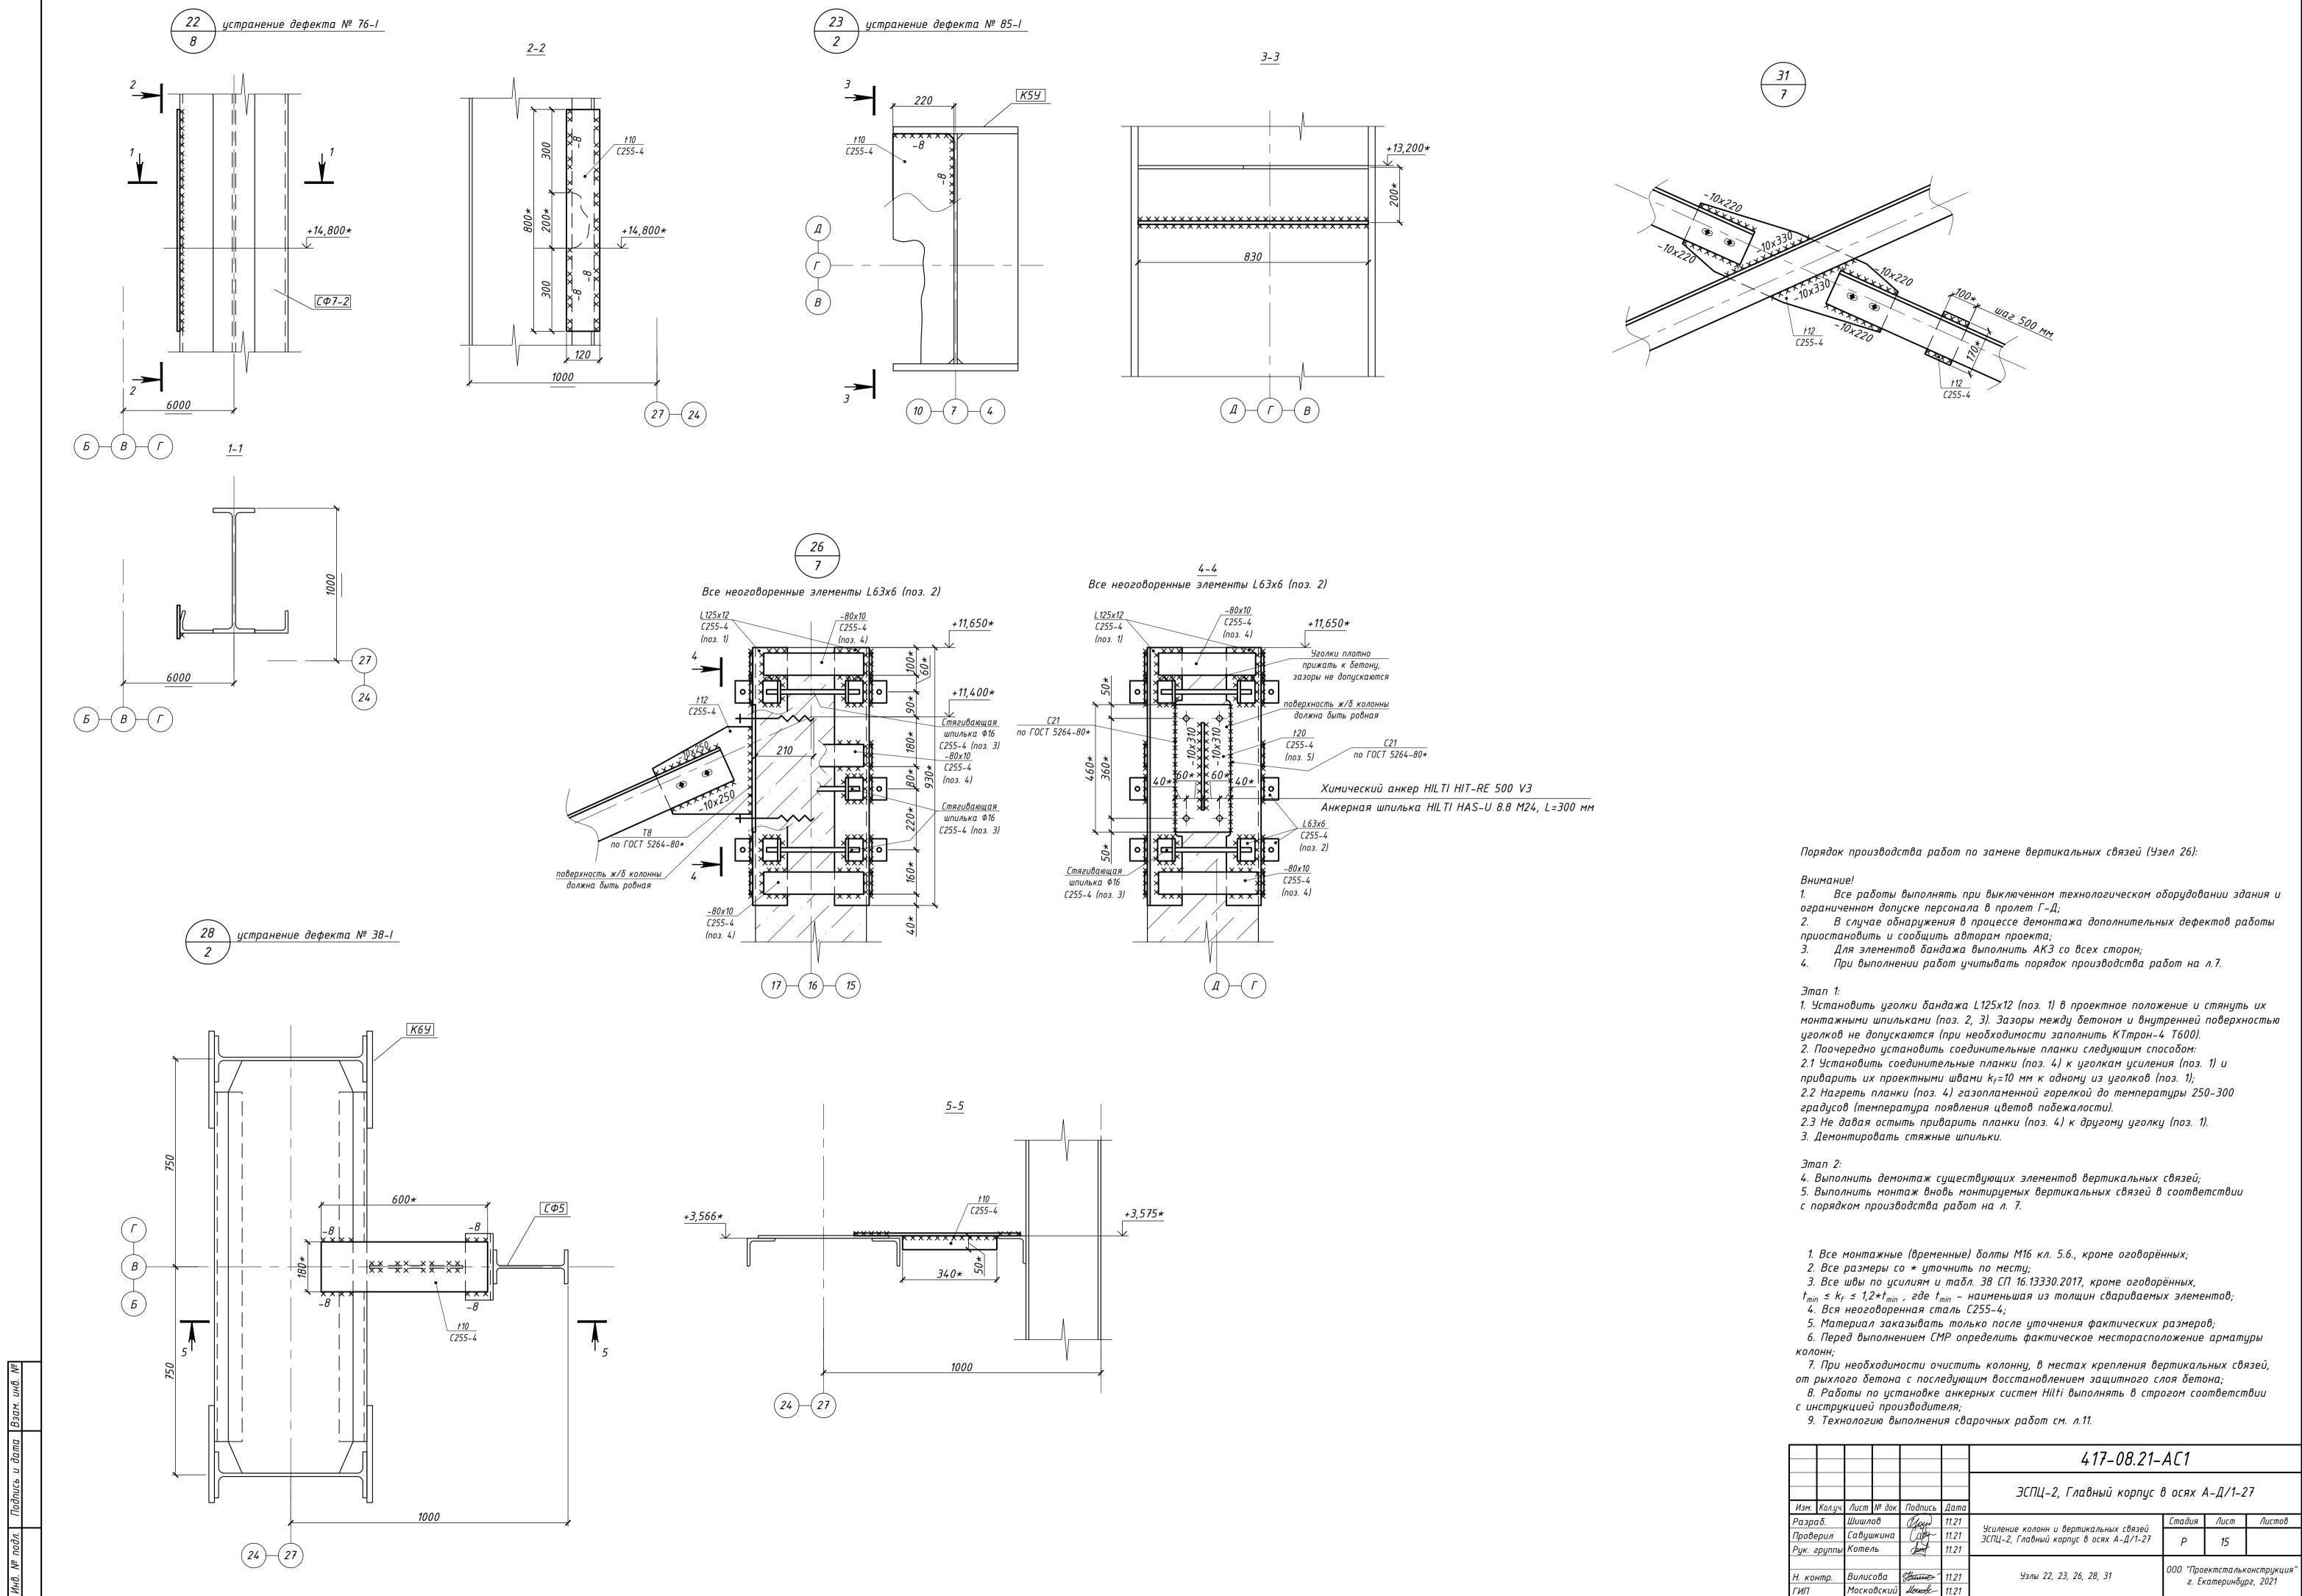


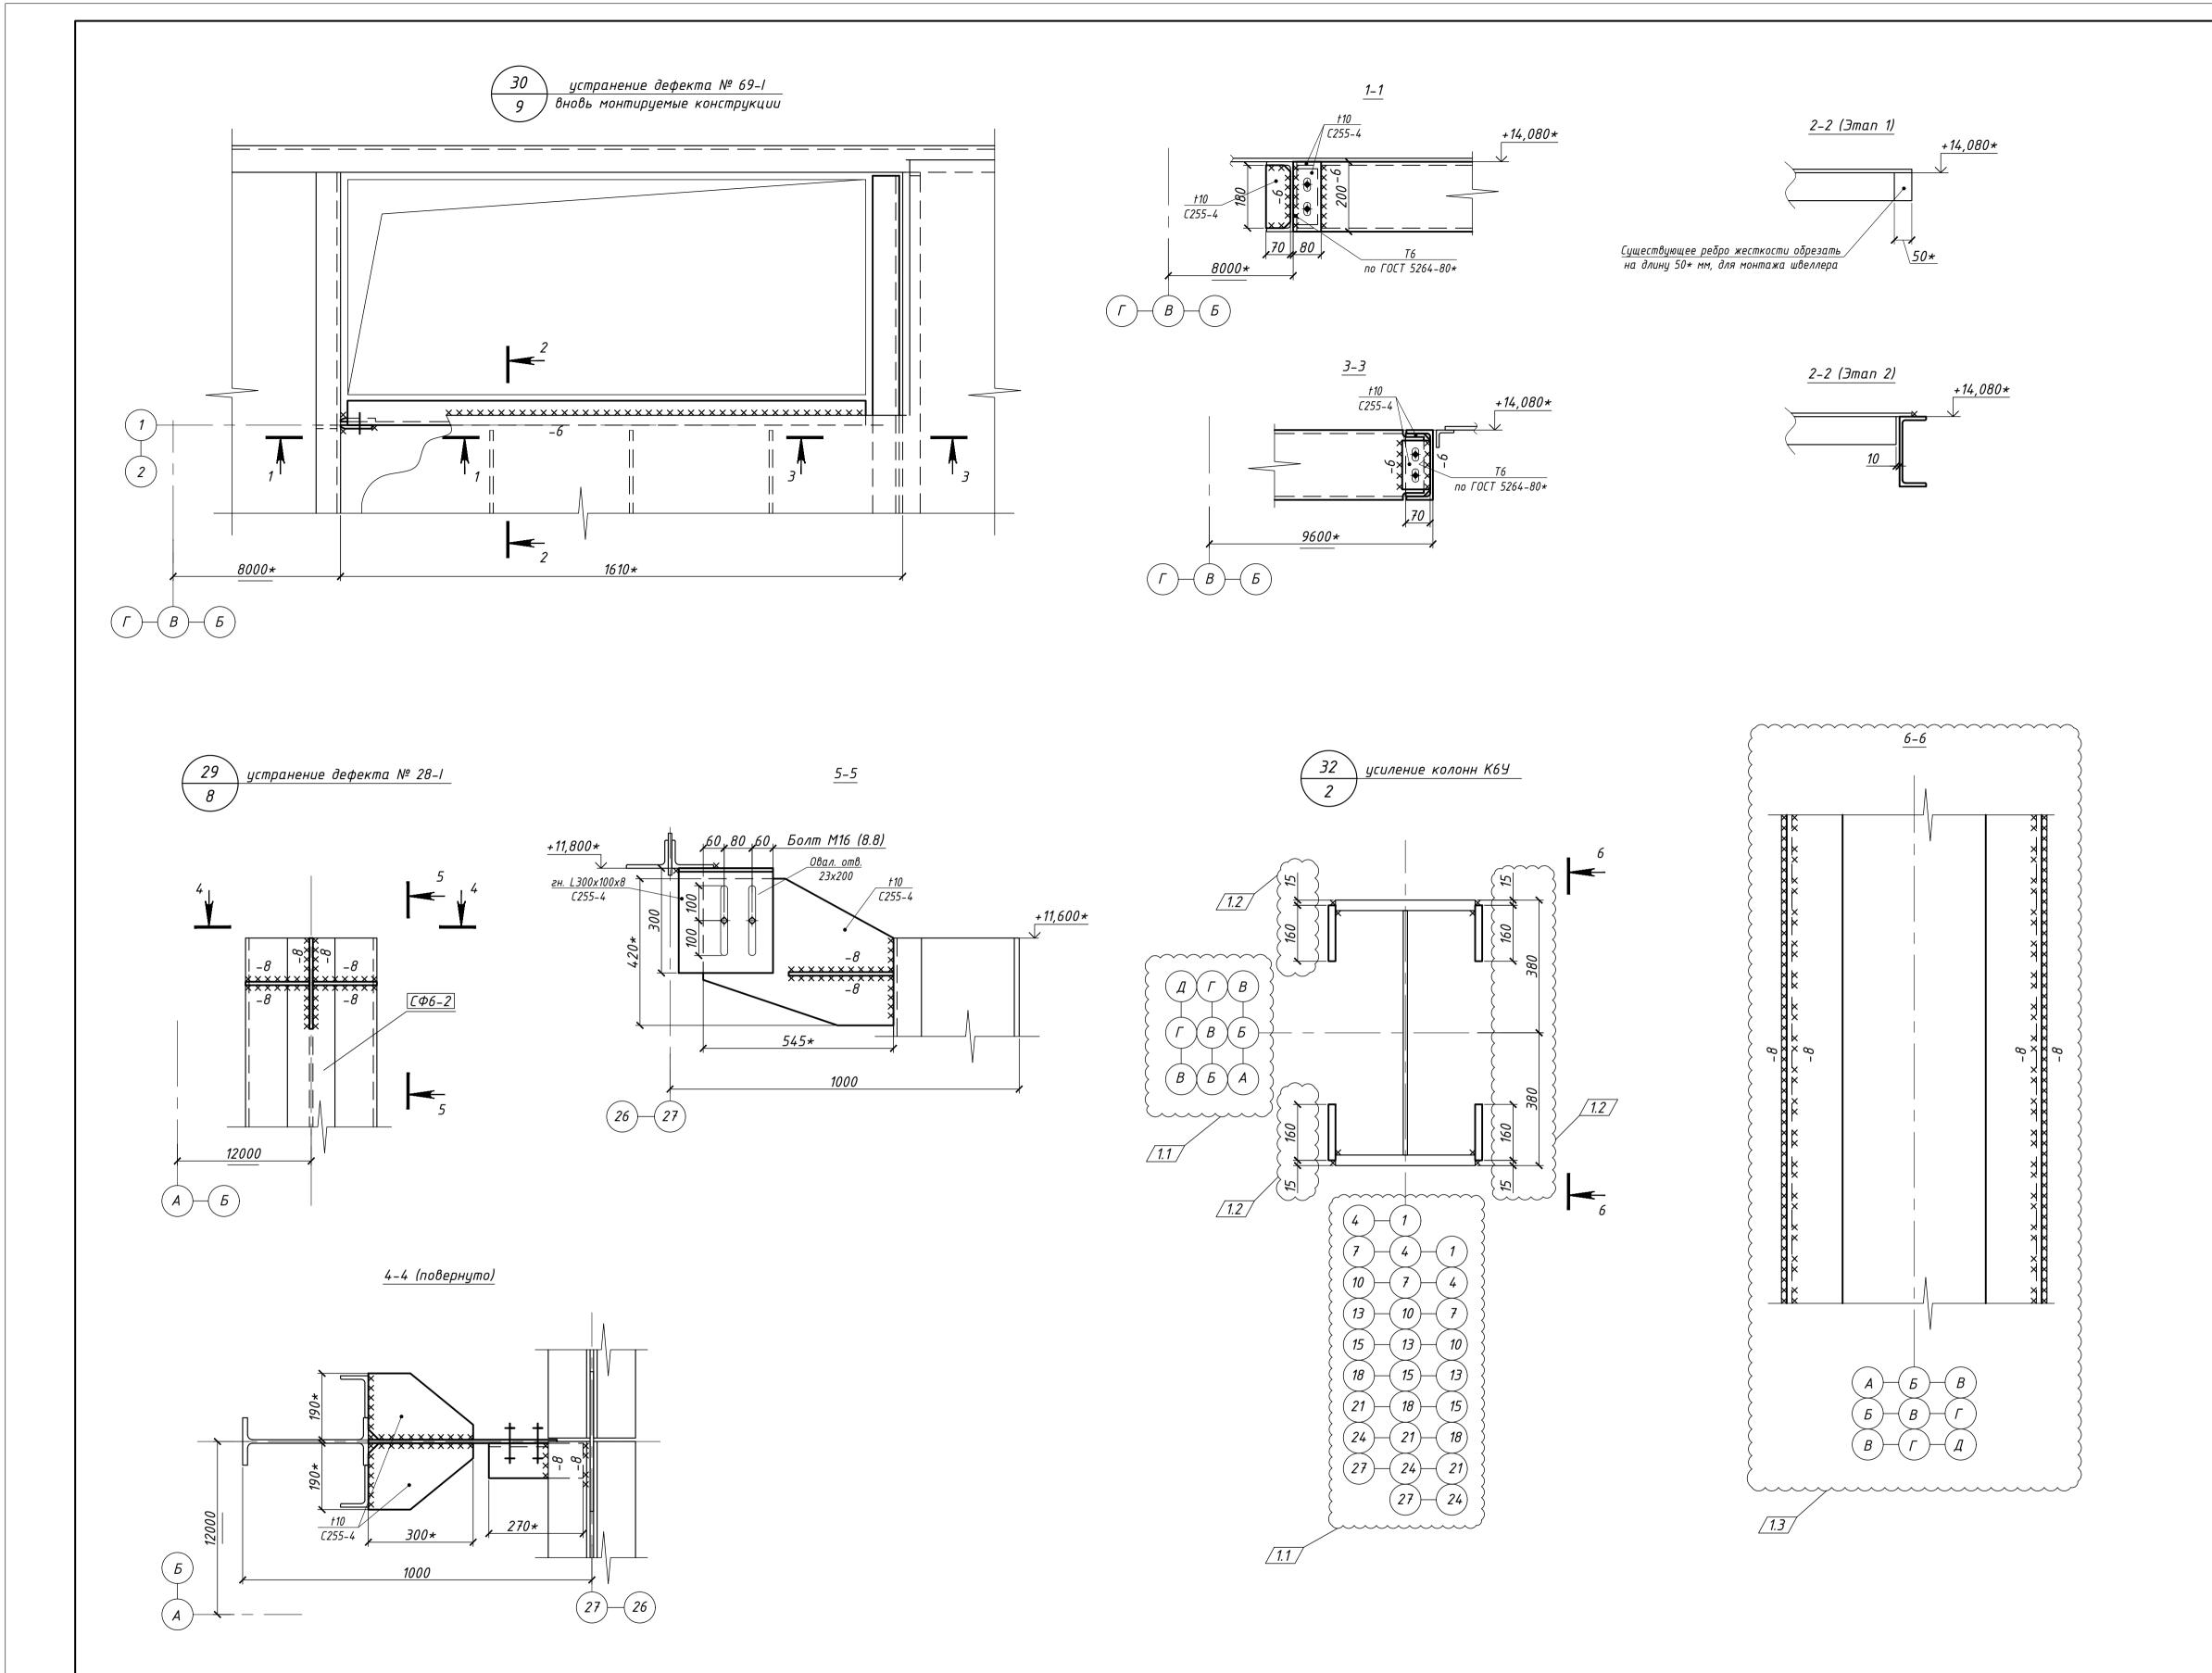



1. Все монтажные (временные) болты М16 кл. 5.6., кроме оговорённых; 1. рсе монтажные (оременные) оолты 1416 кл. 3.6., кроме огоооренных;
2. Все размеры со \* уточнить по месту;
3. Все швы по усилиям и табл. 38 СП 16.13330.2017, кроме оговорённых,
5. т<sub>тіп</sub> ≤ k<sub>f</sub> ≤ 1,2\*t<sub>тіп</sub> , где t<sub>тіп</sub> – наименьшая из толщин свариваемых элементов;
4. Вся неоговоренная сталь С255-4;
5. Материал заказывать только после уточнения фактических размеров;
6. Технологию выполнения сварочных работ см. л.11.

						417-08.21-AC1			
1	4	-	515-02.22	Nous	02.22	<b></b>		27	
Изм.	Кол.уч.	Лист	№ док.	Подпись	Дата	na e			
Разра	Разраб.		ов	You	11.21		Стадия	Лист	Листов
Прове	₽рил	Савуи	икина	Cary	11.21	Усиление колонн и вертикальных связей ЭСПЦ-2, Главный корпус в осях А-Д/1-27	Р	16	
Рук. а	группы	Kome	ΊЬ	Scornt	11.21	2014 2, 1112011112 110prige 0 001111 11 At 1 21	P	10	
	Н. контр.			·			000 "Пъс		
Н. ког			ова	Burno	11.21	<i>Узлы 29, 30, 32</i>	000 "Проектстальконструкция" г. Екатеринбург, 2021		
ГИП			вский	Mocrobe-	11.21				

Формат А1

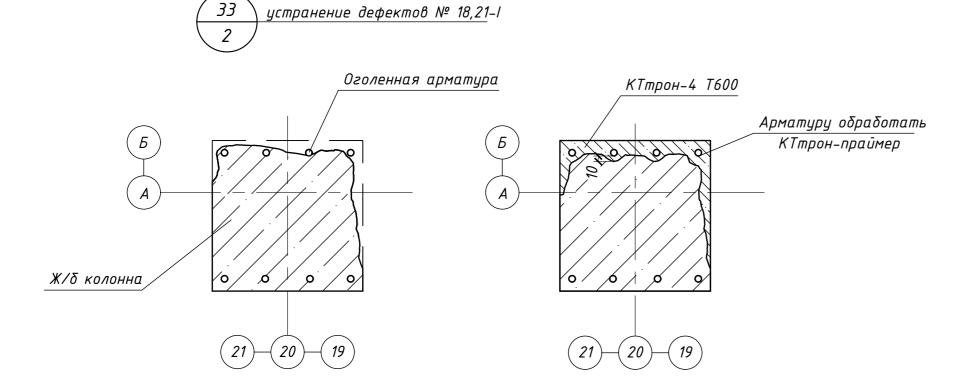

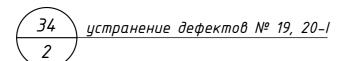

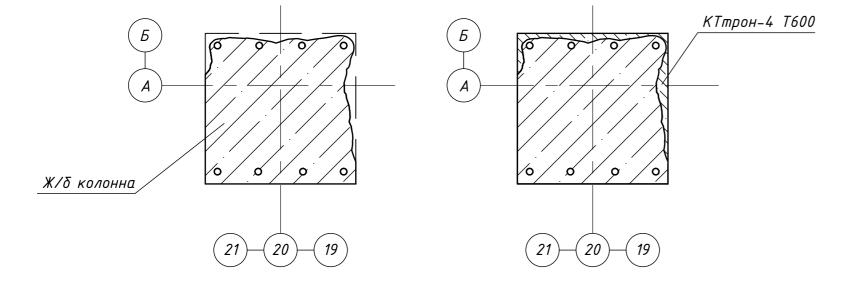

Порядок производства работ по ремонту дефектов 18,19,20,21-1 (Узлы 33,34): Внимание! 1. Все работы выполнять при выключенном технологическом оборудовании здания

- и ограниченном допуске персонала в пролеты А-Б, Г-Д;
- 2. Все работы выполнять в соответствии с рабочей документацией, инструкциями производителя предлагаемых материалов;
- 3. Все работы по нанесению материалов КТтрон-праймер и КТтрон-4 Т600 выполнять при температуре не ниже 5°С;
- 4. В случае обнаружения в процессе демонтажа дополнительных дефектов работы приостановить и сообщить авторам проекта.

## 3man 1:

1. Произвести разгрузку несущей ж/б колонны (демонтаж стеновых панелей и ребрестых ж/ $\delta$  плит покрытия).

## Этап 2:


- 2. Вскрыть обнаруженные дефекты бетона до прочного основания (рыхлый бетон отбить ручным способом).
- 3. Края ремонтируемого участка оформить пропилами под прямым углом
- к поверхности. Глубина пропилов не менее 10 мм.
- 4. Удалить бетон по всей площади оконтуренного участка на глубину не менее 10 мм. При наличии оголенной арматуры произвести выборку бетона за арматурой на глубину не менее 10 мм.
- 5. Придать минимальную шероховатость бетонной поверхности, подлежащей ремонту, не менее 2 мм.
- 6. Оголенную арматуру очистить от ржавчины и окислов.
- 7. Всю поверхность ремонтируемого участка промыть водой при помощи аппарата высокого давления, обеспечивающим удаление рыхлых составляющих, но не разрушающих бетон.
- 8. Оголенную арматуру обработать материалом "КТтрон-праймер".
- 9. Восстановить защитный слой бетона. Ремонт производить тиксотропным ремонтным материалом "КТтрон-4 Т600", обращая внимание на уплотнение раствора за арматурой.


## Примечания:


1. Материал заказывать только после уточнения фактических размеров;


						417-08.21-AC1				
						ЭСПЦ-2, Главный корпус в осях А-Д/1-27			?7	
Изм.	Кол.уч.	Лист	№ док.	Подпись	Дата					
Разр	αδ.	Шишл	ов	Now	11.21	Herren va samu v Rannus su viva se sanci	Стадия Лист Лист		Листов	
Пров	ерил	Савушкина		Calif	11.21	Усиление колонн и вертикальных связей ЭСПЦ-2, Главный корпус в осях А-Д/1-27	Р	17		
Рук.	группы	пы Котель		Scornt	11.21	Serig-2, Thaonila Ropinge & Cent H-ATT-27	P	17		
				,			000 "П-			
Н. контр.		Вилисова		Burn	11.21	<i>Узлы 33, 34</i>	000 "Проектстальконструкция г. Екатеринбург, 2021			
ГИП	· · · · · · · · · · · · · · · · · · ·		вский	Mocrobe	11.21		г. Скитериноург, 2021			


Формат А2

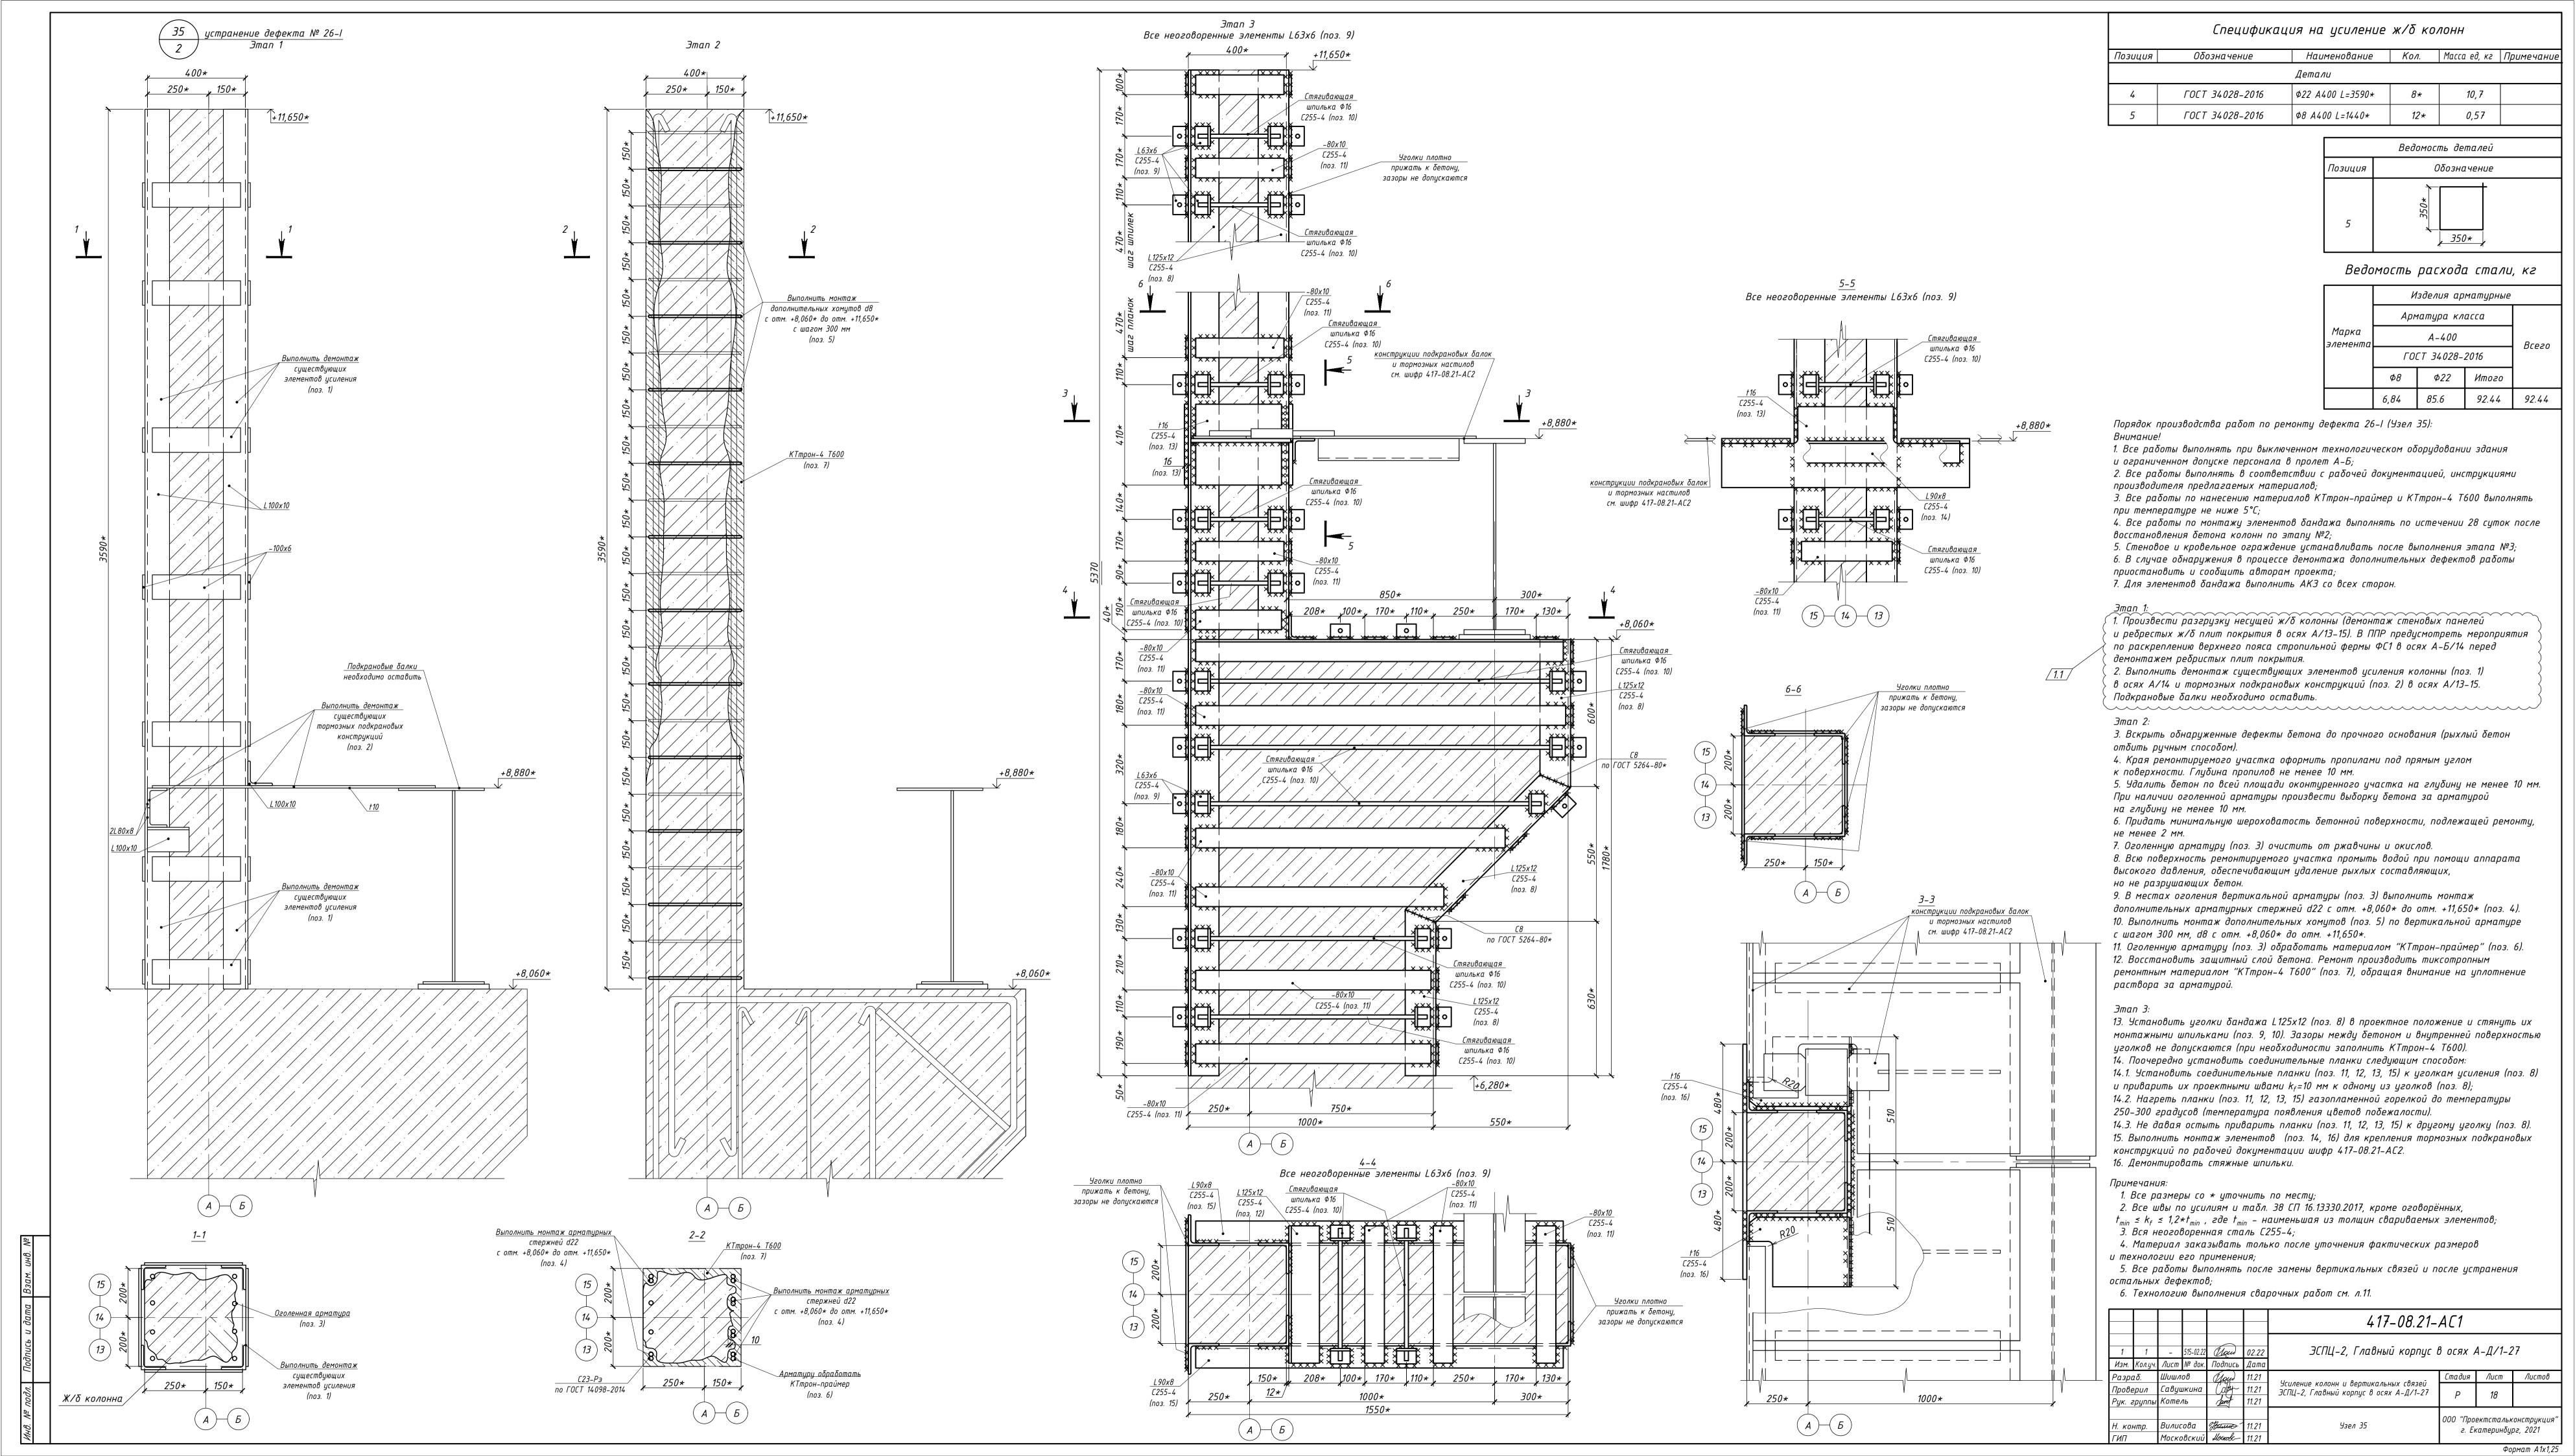


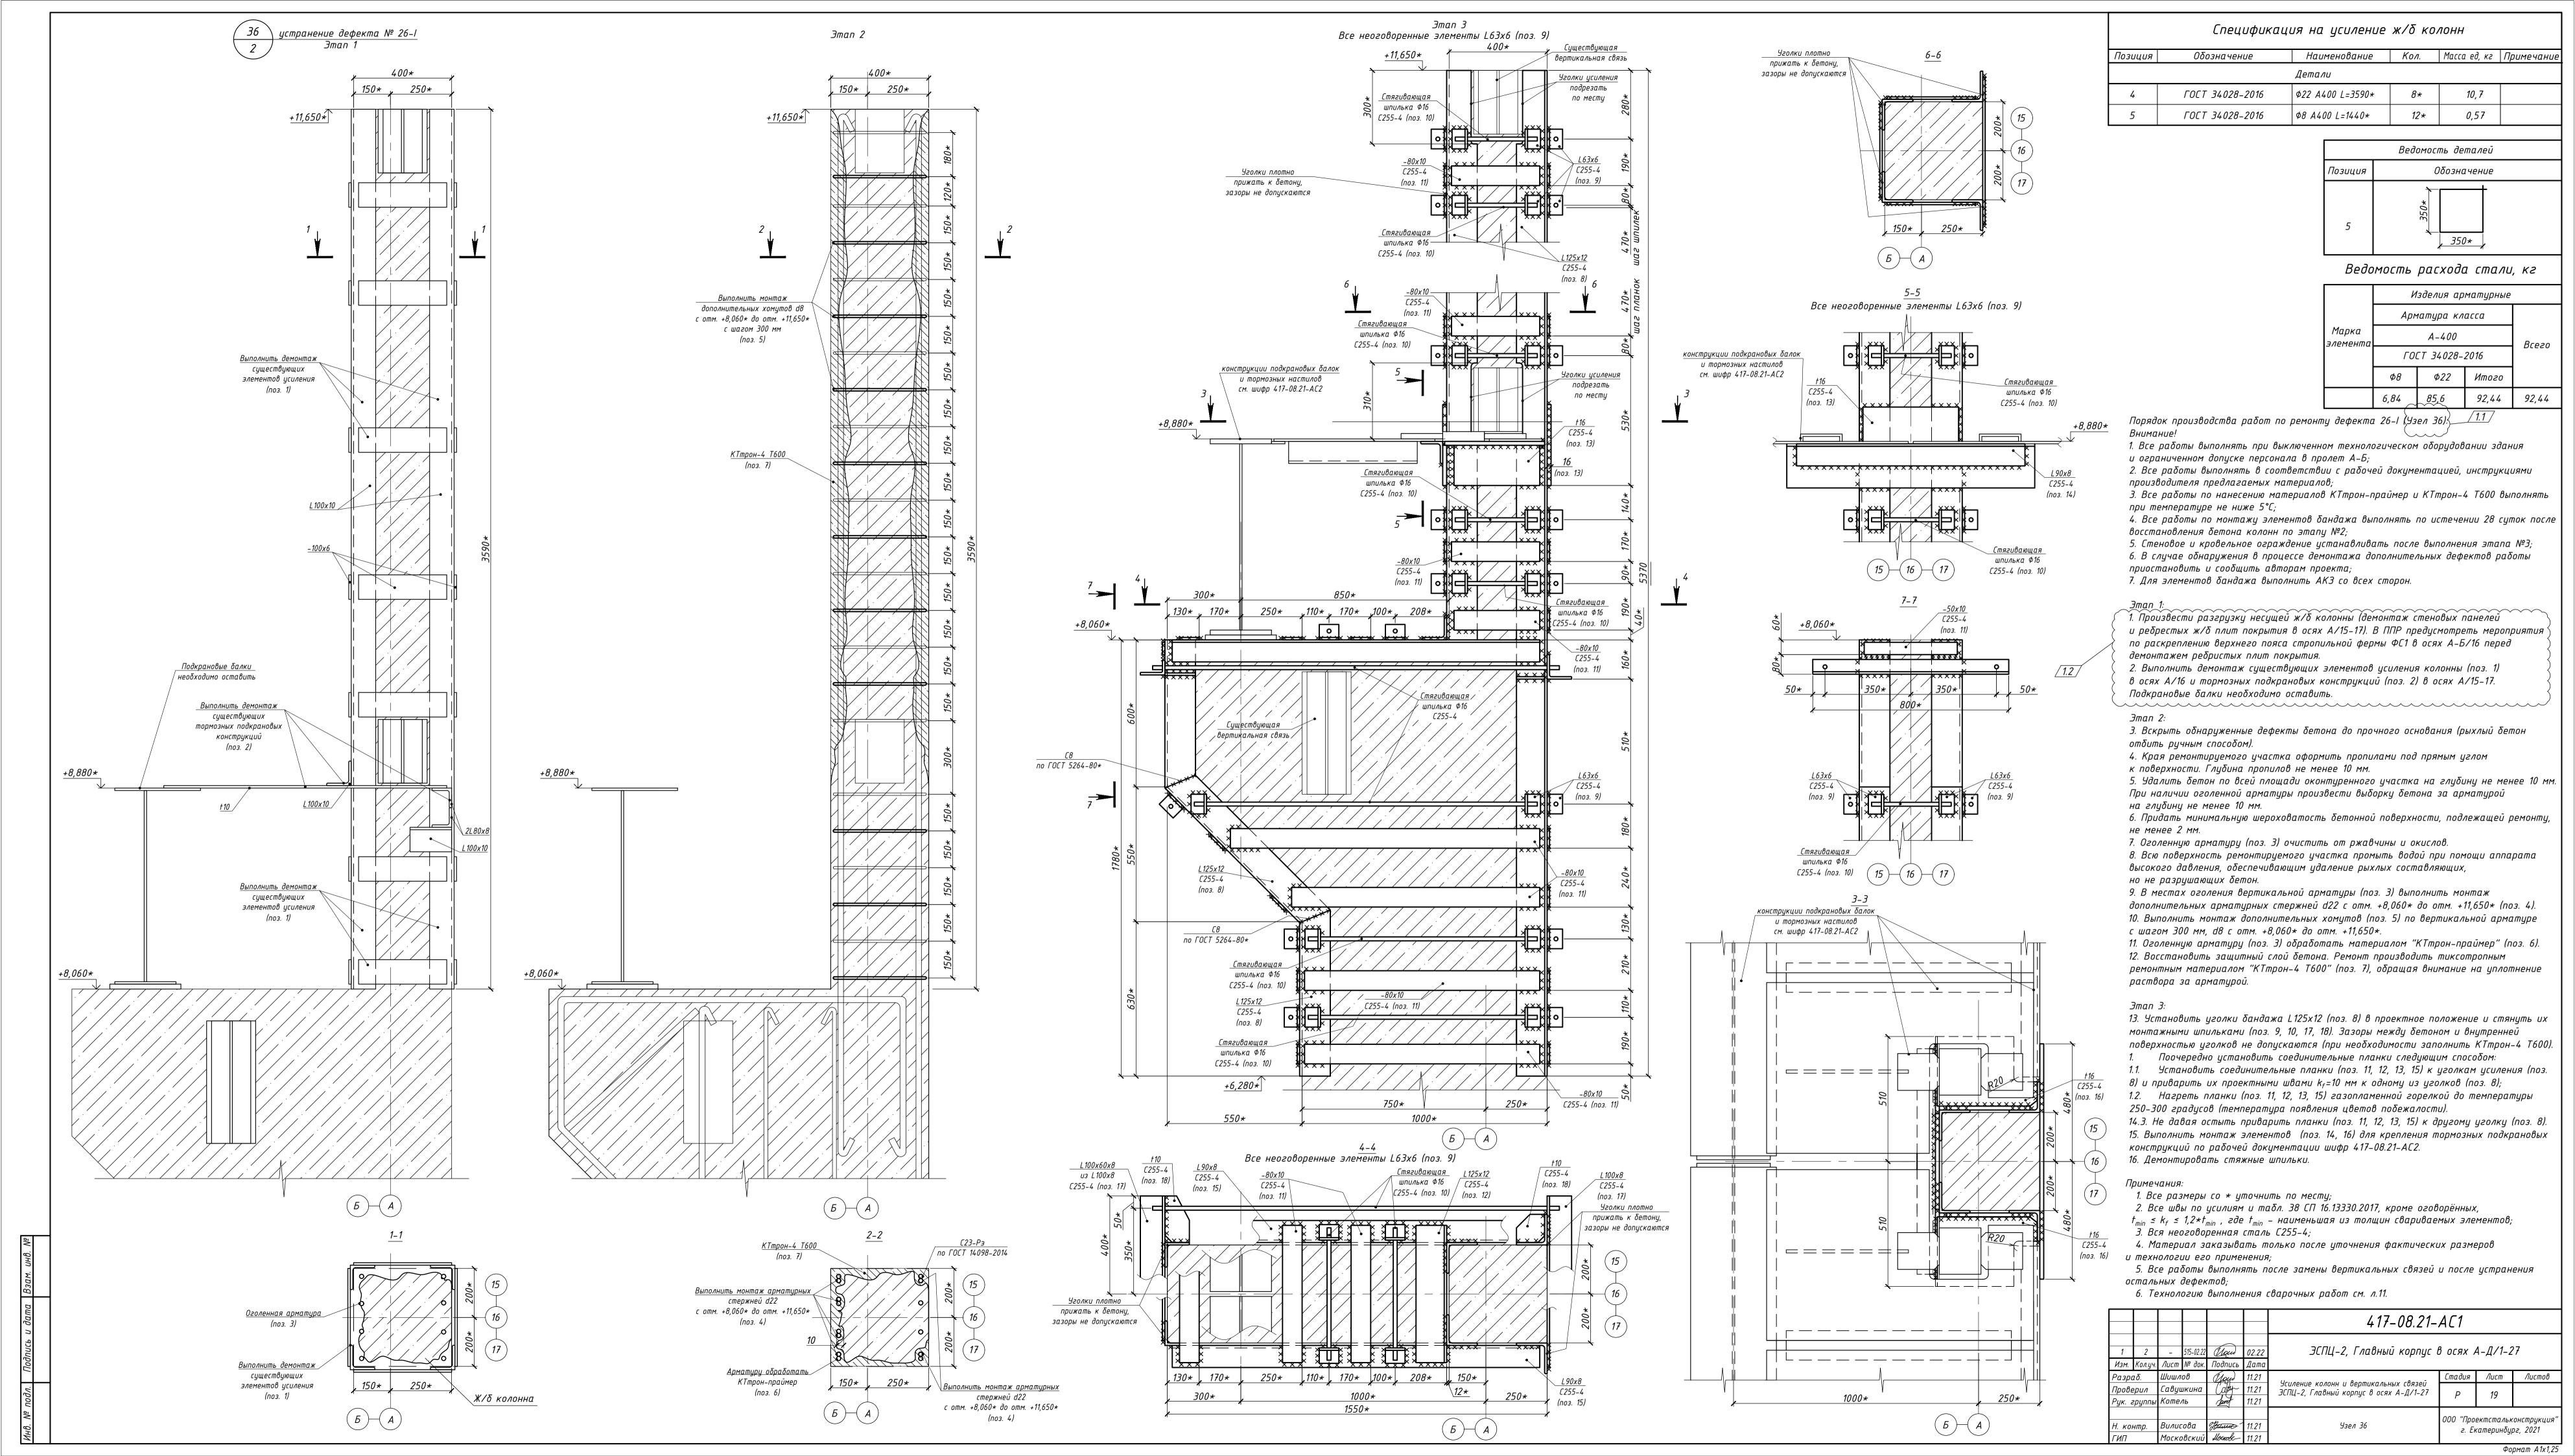


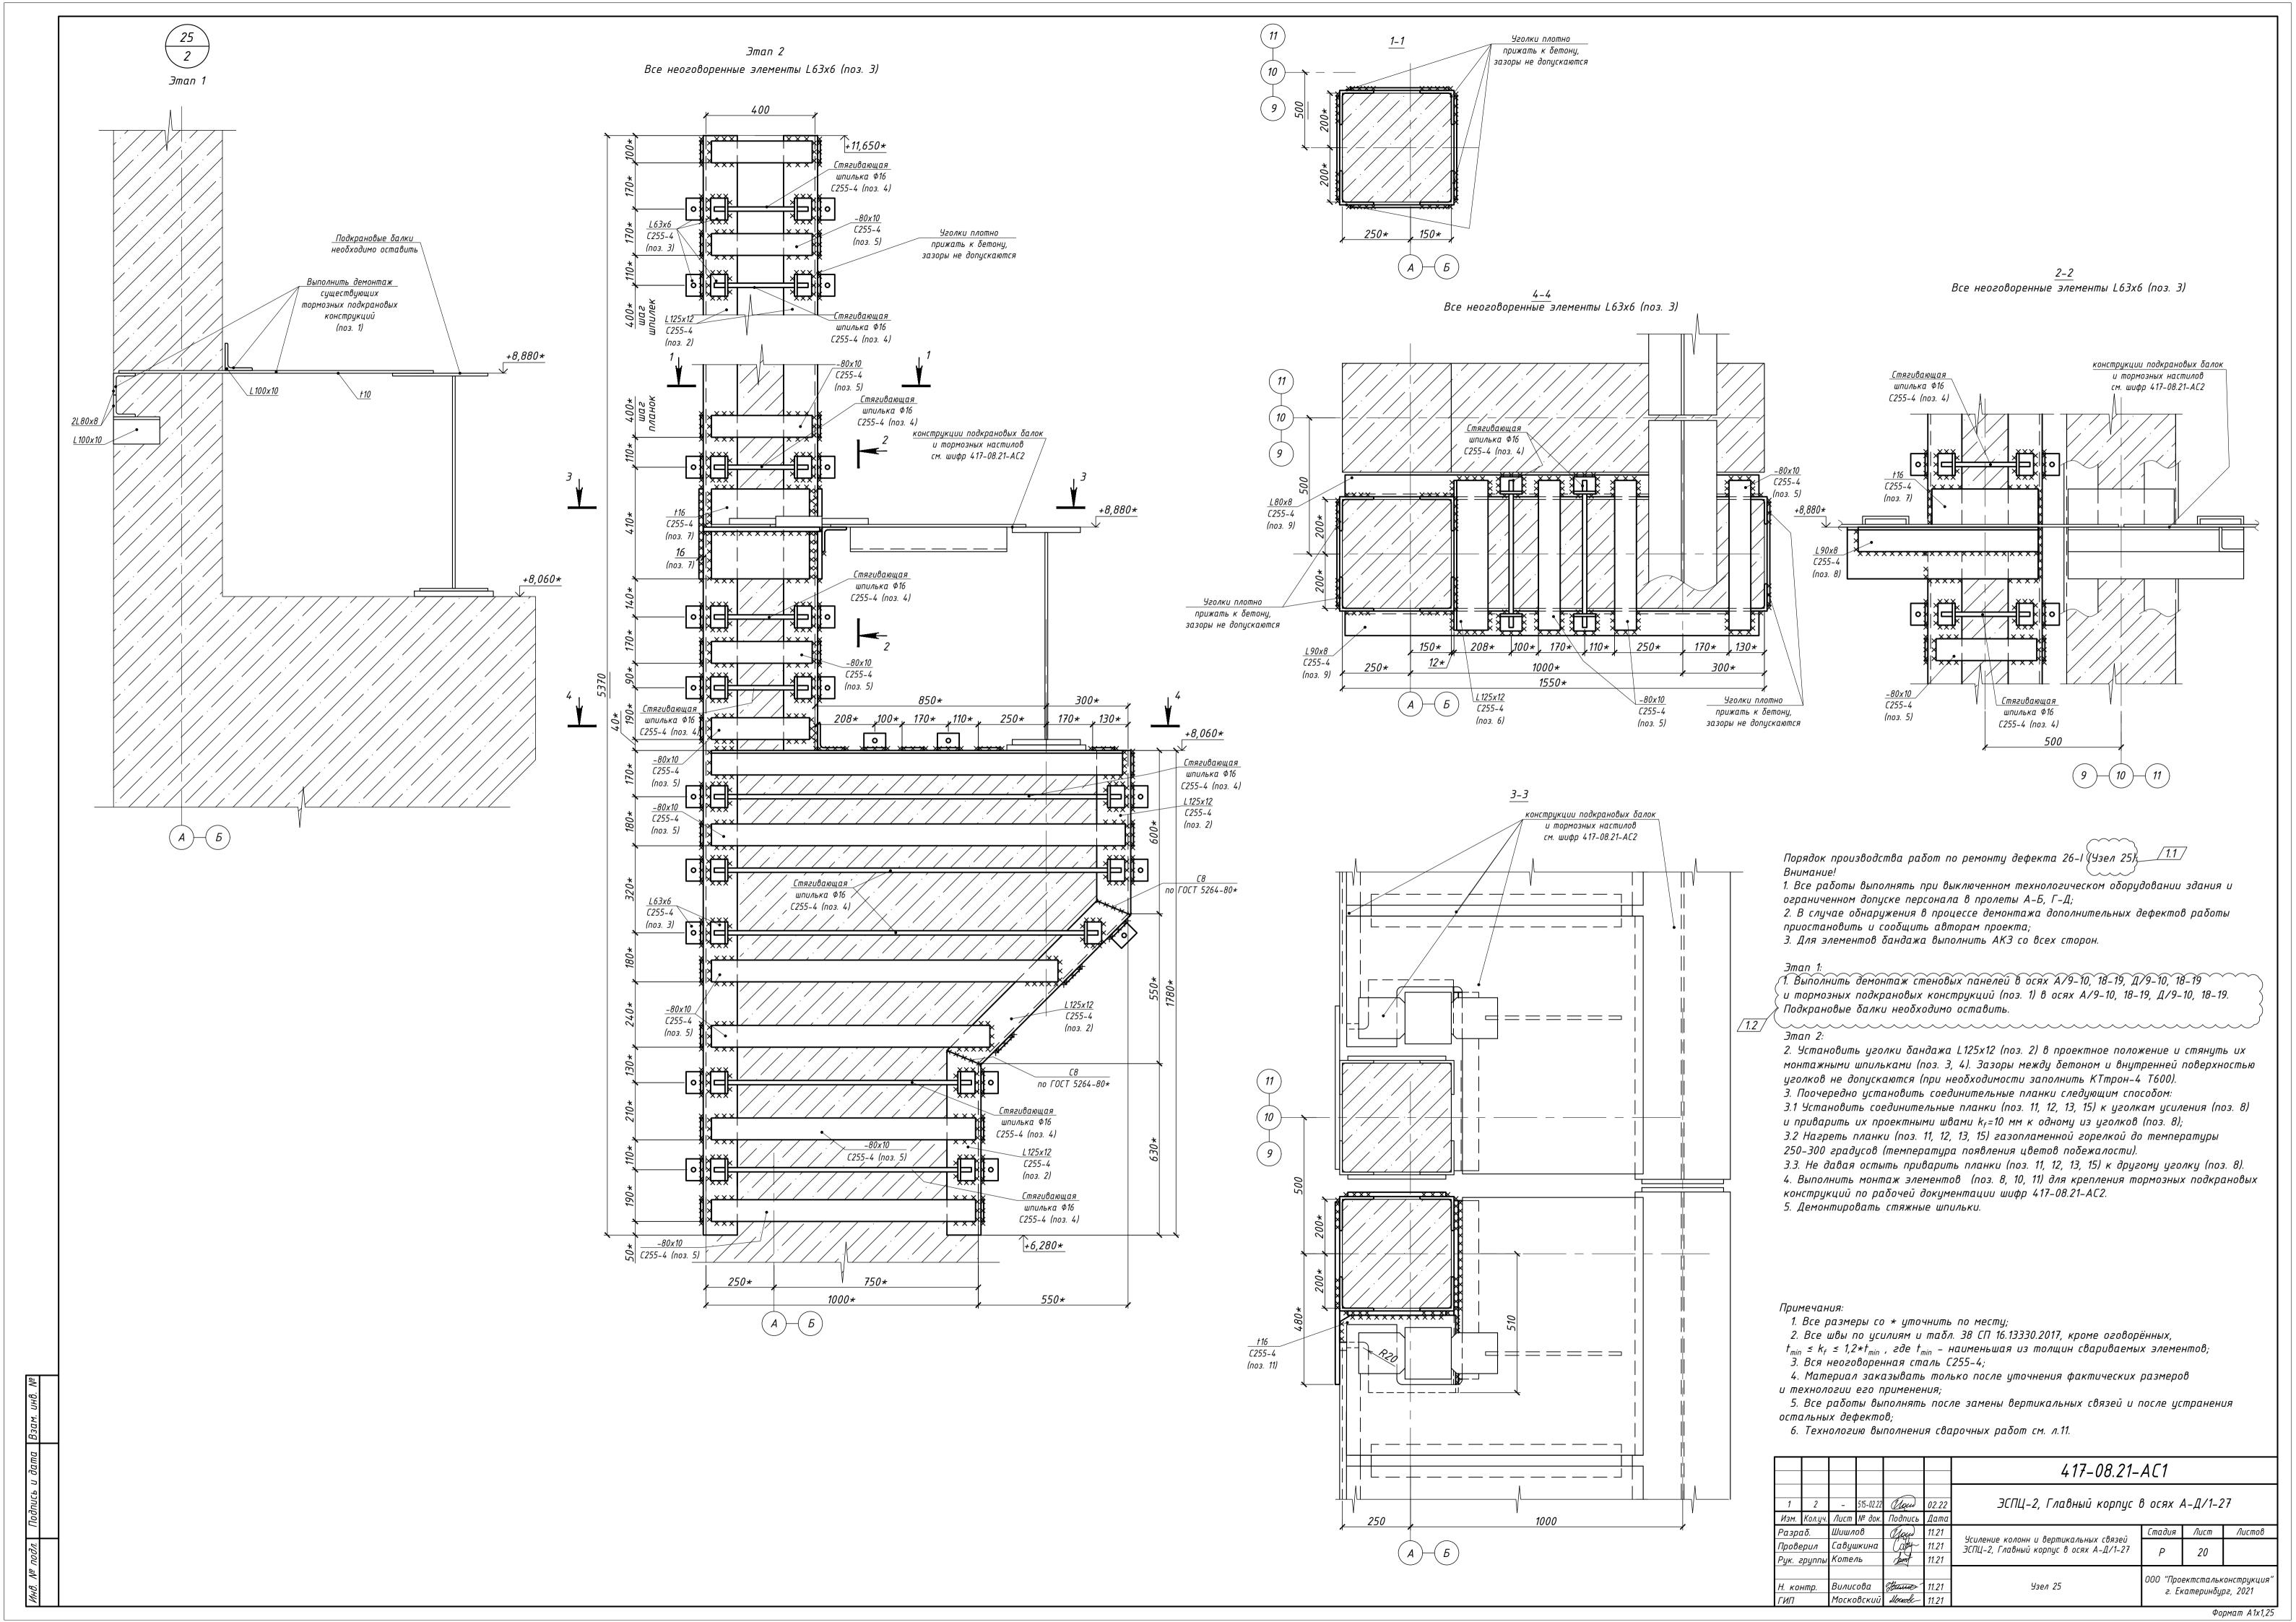


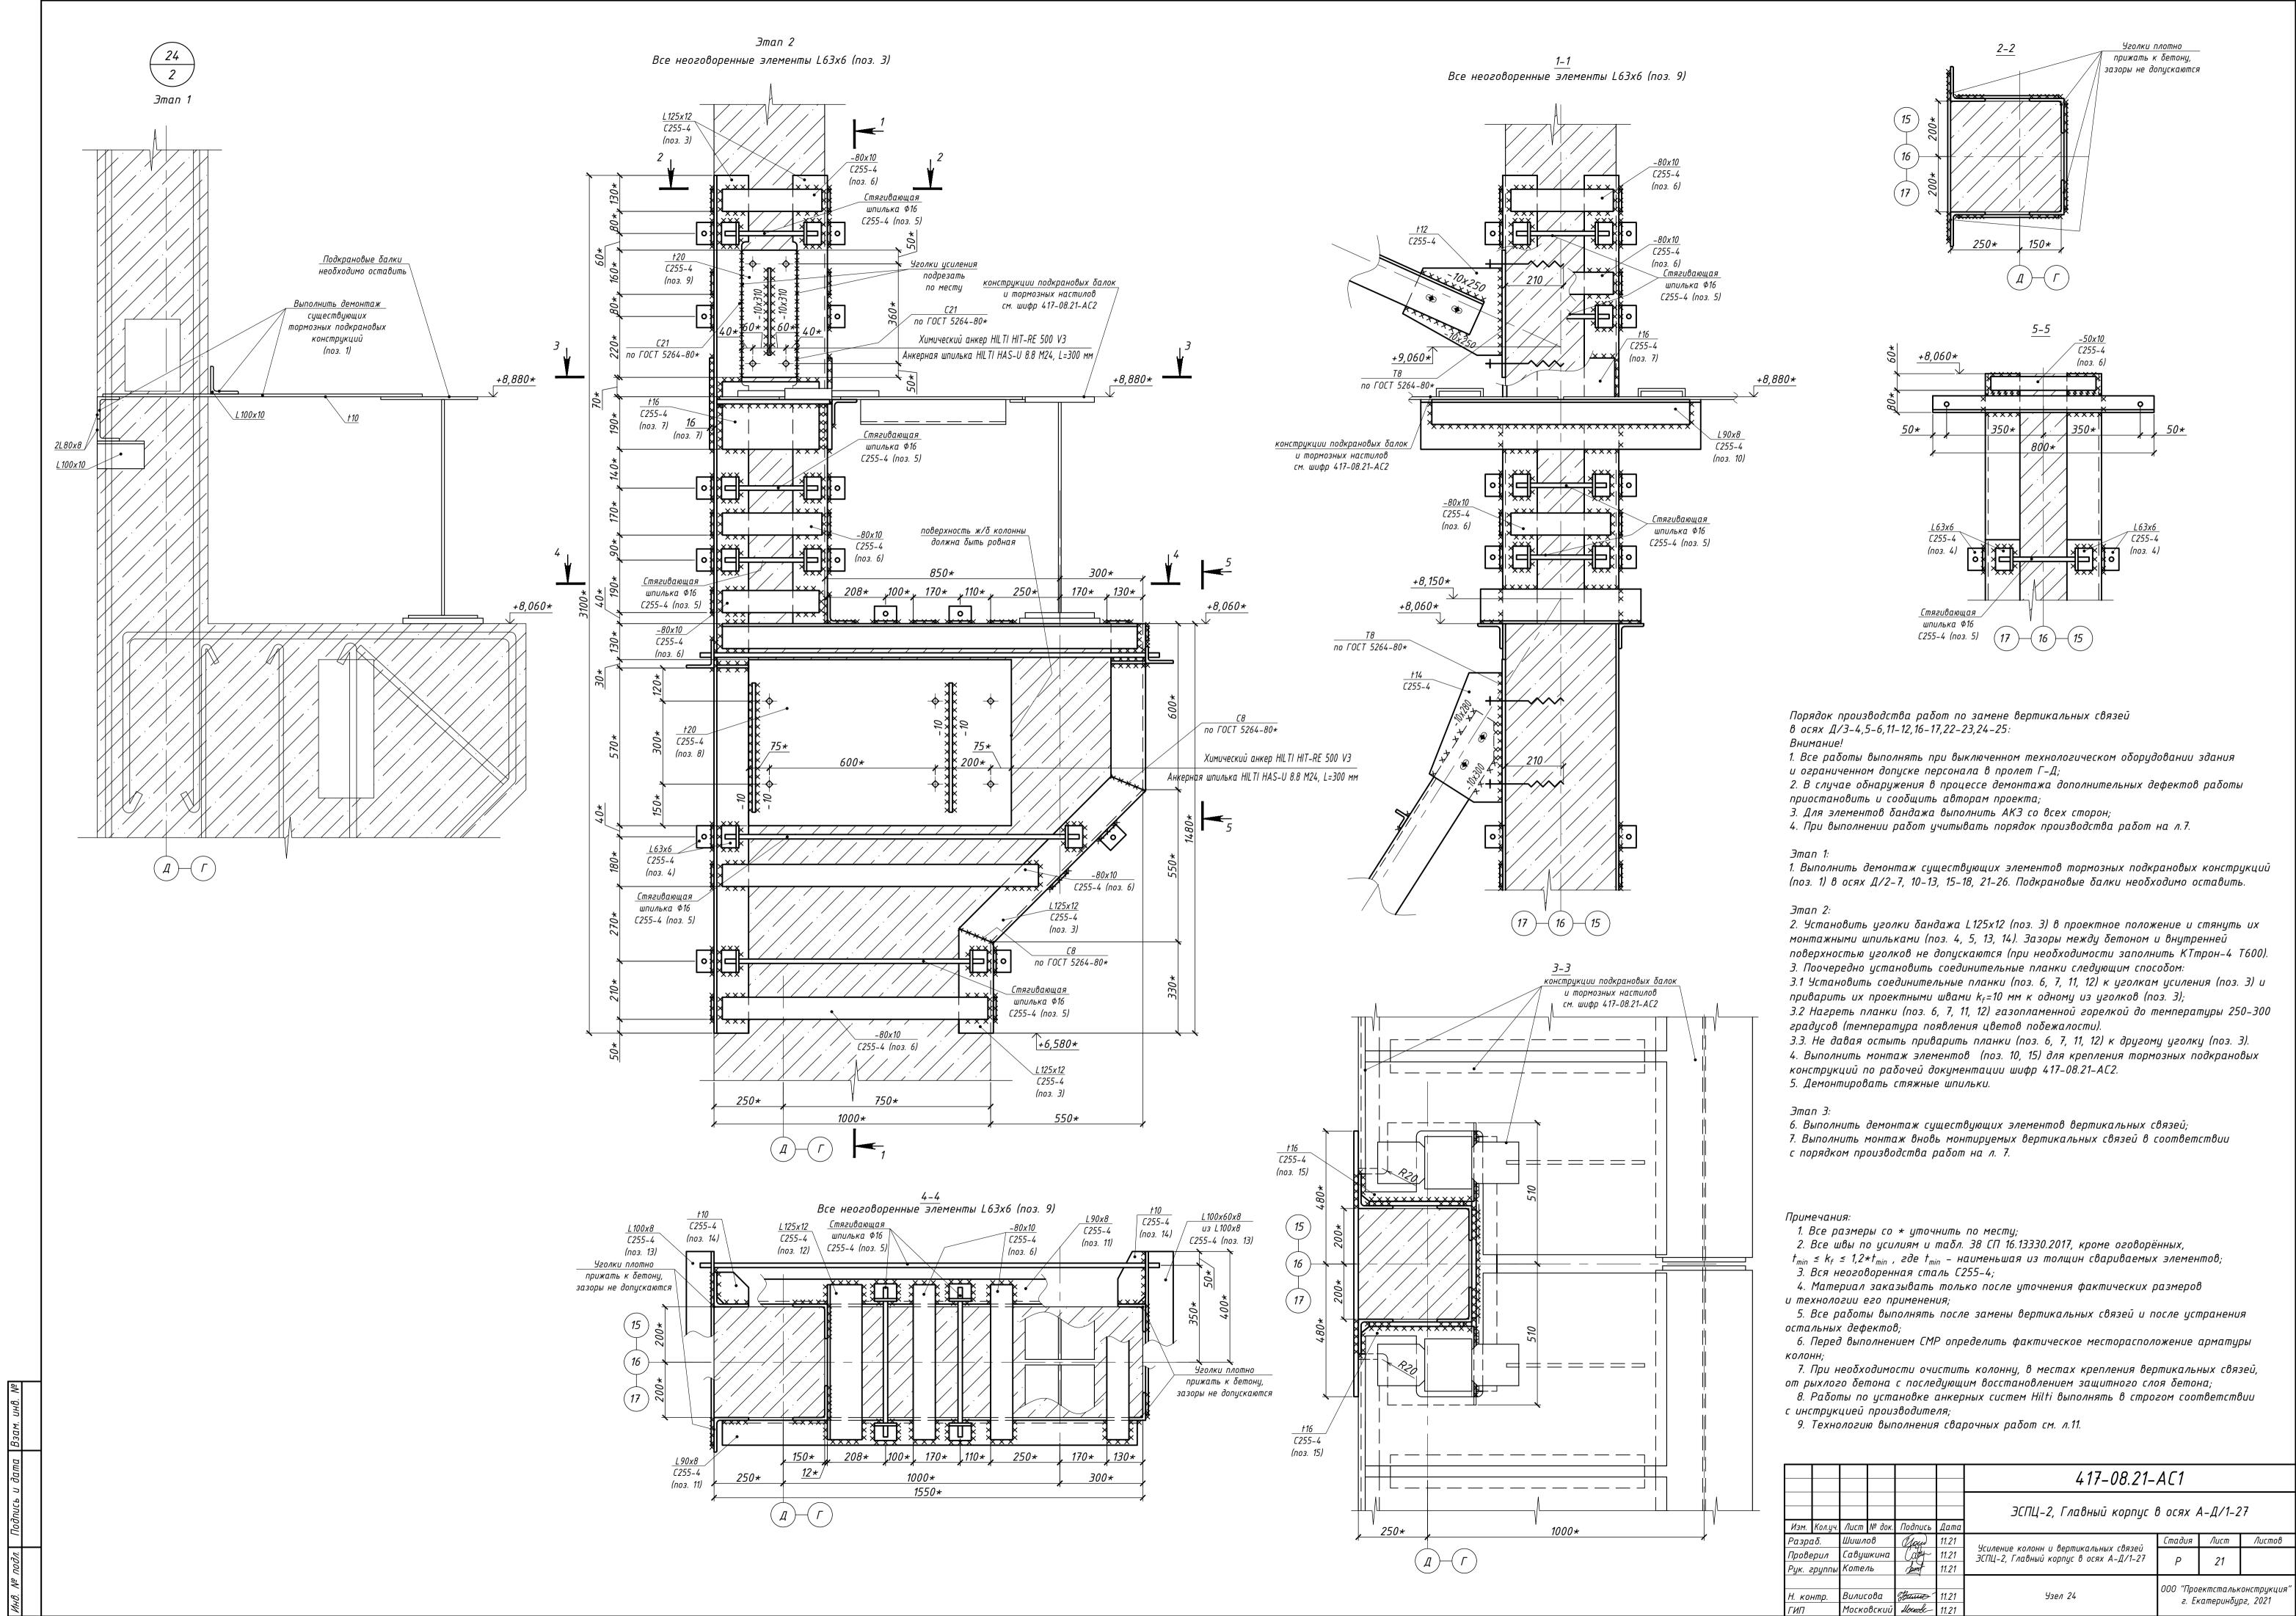

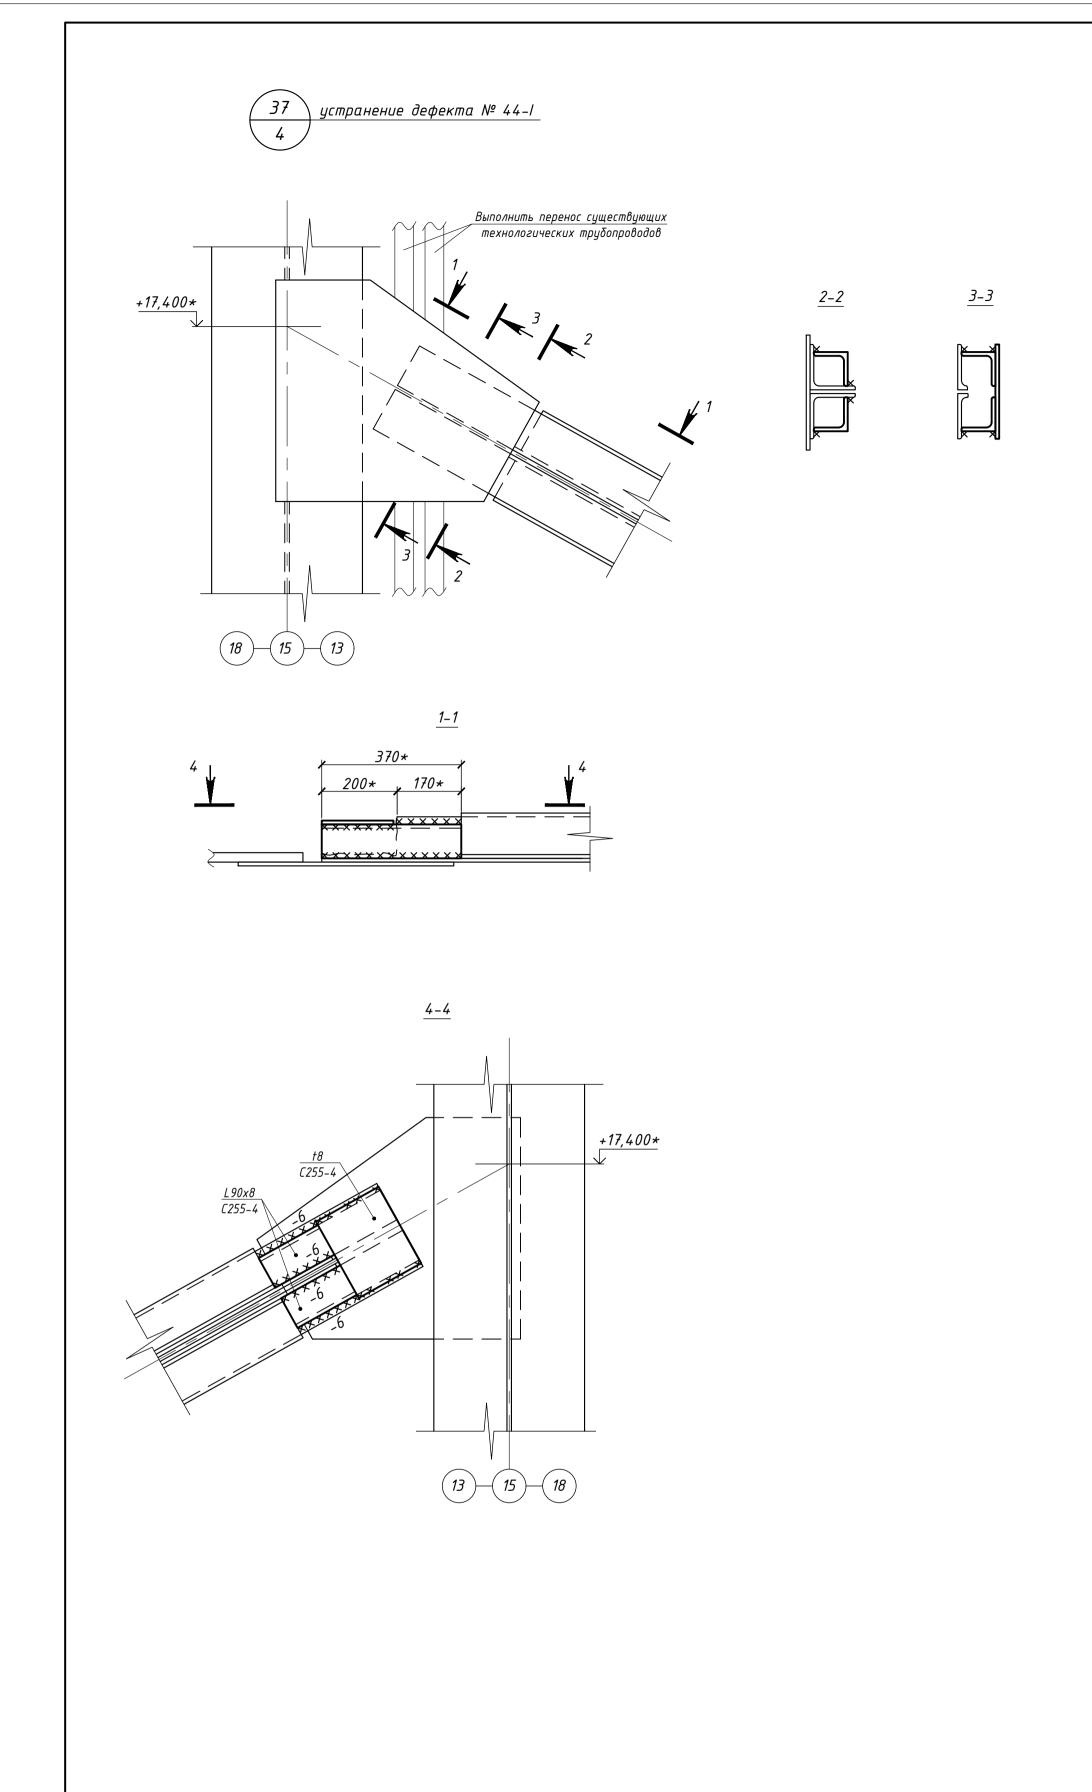

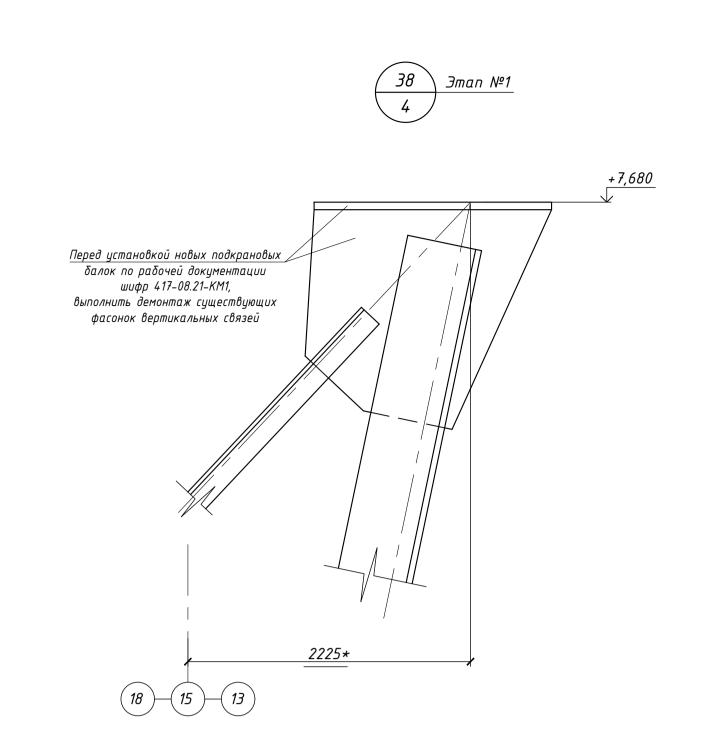

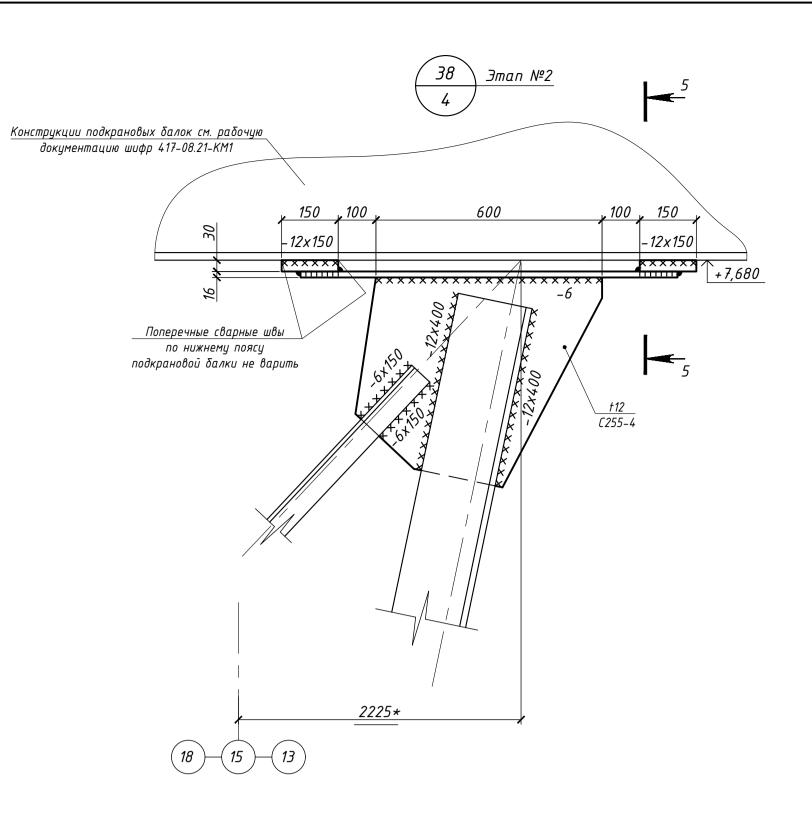

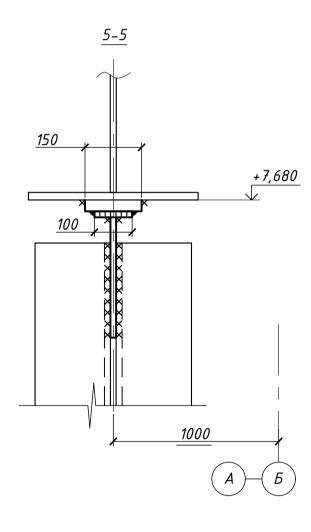

1. Все размеры со \* уточнить по месту; 2. Все швы по усилиям и таδл. 38 СП 16.13330.2017, кроме оговорённых, t<sub>min</sub> ≤ k<sub>f</sub> ≤ 1,2\*t<sub>min</sub> , где t<sub>min</sub> – наименьшая из толщин свариваемых элементов; 3. Вся неоговоренная сталь С255-4; 4. Материал заказывать только после уточнения фактических размеров.

						417-08.21-AC1			
1	-		515-02.22		02.22			?7	
	Изм. Кол.уч. Лист № дон Разраδ. Шишлов			(1)	Дата 02.22	Стадия Лист Лис			
Провы	ерил	Савуи	икина	Cary	02.22	Усиление колонн и вертикальных связей ЭСПЦ-2, Главный корпус в осях А-Д/1-27	Р	22	710211100
Рук. а	группы	Котель Сот		Scornt	02.22			22	
Н. ко	Н. контр.		ова	Barrio	02.22	<i>Узлы 37, 38</i>	000 "Проектстальконструкци г. Екатеринбург, 2021		
ГИП		Моско	вский	Moenobe-	02.22		г. Екиптериноург, 2021		

Формат АЗ

спецификиция мешиллиприкиши	Спецификация	металлопроката
-----------------------------	--------------	----------------

Macca

марка металла  2	размеры профиля ( мм )  3 L 50x50x5 L 63x63x6 L 75x75x8 L 90x90x8 L 100x100x8 L 125x125x12 L 140x140x12 L 160x160x14	№ П.П.  4 1 2 3 4 5 6 / 1. 7 8	колонн и вертикальных связей  5 1,45 0,45 0,75 0,85 0,33 3 / 11,75 3,75 8,4	Macca (T)  6 1,45 0,45 0,75 0,85 0,3 11,75 3,75 8,4	строительных конструкций (м^2)  7  75,4  19,8  24,8  28,1  9,9  258,5  82,5  159,6
C255-4 C255-4 Всего стали	L 140x140x12 L 160x160x14	7 8 9	3,75 8,4	3,75 8,4	82,5
Всего стали	L 160x160x14	9	8,4	8,4	<del>}</del>
Всего стали		9		,	159,6
	140x140x6		27,7	27,7	\ \ \ \
	140x140x6		27,7	27,7	<b>&gt;</b>
C255-4	140x140x6	10			>
C255-4	140x140x6	10			
C255-4	140x140x6	1.0	27,7	27,7	<u> </u>
C233-4	140714070	11	0,45	0,45	9,9
	A 100 (100 (100 ) 100 (100 ) 100 (100 )	11	0,43	0,43	9,9
					>
D		12	0.45	0.45	
Всего стали		12	0,43	0,43	
		13	0,45	0,45	>
C255-4	t 8	14 / 1.	4 0,05	0,05	1,6
C255-4	t 10	15	3,75	3,75	96,4
C255-4	t 12	16	1,2	1,2	> 25,8
C255-4	t 14	17			> 20,2
C255-4	t 16	18	2,45	2,45	39,7
C255-4	t 20	19			376,4
C255-4	t 25	20 / 1.	<del>-</del> /		1,0
C255-4	( t 30	21	0,05	0,05	0,4
		~~~~			
Всего стали	/1.6 /	22	37,65	37,65	<u> </u>
G255	1.5	23	37,65	37,65	(
C255-4	d 16	24	0,9	0,9	
Roare are we		25	0.0	0.0	>
Всего стали		23	0,9	0,9	
		26	0,9	0,9	<u> </u>
		27	66.7	66.7	1229,9
		21	00,7	00,7	1227,7
C255-4		28	66,7	66,7	

Спецификация метиз	оβ
Название	Кол., шт.
Анкерная шпилька HILTI HAS-U 8.8 M24, L=300 мм (комплект)	240
Болт M16 (8.8) L=100 мм (комплект)	4
Болт M20 (8.8) L=100 мм (комплект)	16

Общая ведомость расхода стали, кг

Изделия арматурные
Арматура класса

Марка
Элемента

ГОСТ 34028-2016

ФВ Ф22 Итого

13,68 171,2 184,88 184,88

- 1. Спецификация металлопроката, приведенная на данном листе, разработана к листам настоящего комплекта чертежей шифр 417-08.21-AC1 л.3.
- 2. В спецификации металлопроката не учтен вес металлопроката при раскрое 3% и вес наплавленного металла 1%.
- 3. Расход материалов должен быть уточнен при разработке чертежей КМД и выполнении строительно-монтажных работ;
- 4. Общий объем ремонтируемых участков ж/б колонн составляет 0,487 м³, расход материалов составляет:
- КТтрон-4 Т600 950 кг;
- КТтрон-праймер 61 кг.
- 5. Расход химического анкера HILTI HIT-RE 500 V3 составляет 20,5 л.

						417-08.21-AC1.CM				
1 Изм.	6 Кол.уч.		516-02.22 № док.	9	02.22 Дата	ЭСПЦ–2, Главный корпус в осях А–Д/1–27			?7	
Разри	Разраб. Шишлов Проверил Савушкина		ραδ. Шишлов		Now	11.21		Стадия	Лист	Листов
Прове			Cary	11.21	Усиление колонн и вертикальных связей ЭСПЦ-2, Главный корпус в осях А-Д/1-27	P	1			
Н. контр. ГИП		Вилис Моска	:08a 18ский	Barre Mocrobe	11.21 11.21	Спецификация материалов		ектстальк «атеринбур	онструкция' ог, 2021	

Формат АЗ

Разры	ешение	Обозначение	417-08.21-	AC1	
515-	-02.22	Наименование объекта строительства	Усиление колонн и вертин Главный корпус в		
Изм.	Лист	Соде	ержание изменения	Код	Примечание
1	1.2	информация в сто	них чертежей добавлена лбец "Примечания"; них чертежей добавлен лист 22.	1	
1	1.3	1. Добавлена ведомо	сть основных комплектов.	1	
1	1.4	1. Изменен номер вел 2. Изменена актиали	прового района; зация ГОСТ 23118-2019.	1	
1	1.5		зация СП 131.13330.2020.	1	
1	1.11		зация ГОСТ 23118-2019; зация СП 48.13330.2019.	1	
1	1.12		зация ГОСТ 23118-2019.	1	
1	1.14		зация ГОСТ 23118-2019; на таблицу ГОСТ 23118-2019.	1	
1	1.15		зация ГОСТ 9.402–2004.	1	
1	2	1. Добавлен пункт п	римечаний б.	1	Кол-во уч-ов - 1
1	3	1. Добавлена маркир ферм; 2. Добавлен пункт п	римечаний 5.	1	Кол-во уч-ов - 2
1	4	1. С разреза 3-3 сня 2. С разреза 2-2 сня		1	Кол-во уч-ов - 2
1	6	1. С разреза 7–7 сня		1	Кол-во уч-ов – 1
1	10.6	1. В дефекте 16-I изн истранению.	менена рекомендация по его	1	
1	10.13	1. В дефекте 25-I из фахверка.	менена маркировка стойки	1	
1	10.16	1. В дефекте 30-1 из устранению.	менена рекомендация по его	1	
1	10.24		менена маркировка стойки	1	
1	10.32		к дефектам 86-I, 87-I изменена о докиментацию.	1	
1	10.35	1. Добавлен новый л		1	
1	11	1. В технологии выпо пункт 1; 2. Убран пункт примо	олнения сварочных работ изменен	1	Кол-во уч-ов – 2
1	12	1. Убран пункт прим		1	Кол-во уч-ов - 1
1	13		маркировка устраняемого дефекта.	1	Кол-во уч-ов - 1
1	16	выполнить усилени	ы и привязки элементов усиления; 6–6;	1	Кол-во уч-ов - 4
Изм.вне Состав ГИП	ил Шишл		ПРОЕКТСТАЛЬКОНСТРУК ОБЩЕСТВО С ОГРАНИЧЕННОЙ ОТВЕТСТВЕННО	•	Лист Листов 1 2

Разрешение		Обозна чение	417-08.21-	417-08.21-AC1			
515-02.22		Наименование объекта строительства	Усиление колонн и вертик Главный корпус в				
Изм.	Лист	Соде	ержание изменения	Код	Примечание		
1	18	1. В порядке произво	дства работ изменены пункты 1,2.	1	Кол-во уч-ов – 1		
1	19	узла;	дства работ изменена маркировка дства работ изменены пункты 1,2.	1	Кол-во уч-ов - 2		
1	20	узла;	дства работ изменена маркировка дства работ изменен пункт 1.	1	Кол-во уч-ов - 2		
1	22	1. Добавлен новый л	ист.	1			

Изм.внес	Шишлов	Ugu	23.02.22
Составил	Шишлов	Ugu	23.02.22
ГИП	Московский	Mocrobe	<del>2</del> 3.02.22



Разрешение		Обозначение	417–08.21–AC1.CM			
516-02.22		Наименование объекта строительства	•	вертикальных связей ЭСПЦ-2, прпус в осях А-Д/1-27		
Изм.	Лист	Соде	ержание изменения	Код	Примечание	
1	19	1. Добавлена общая 2. Добавлен столбец 3. Изменена масса уд 4. Изменена масса ло 5. Изменена масса ло 6. Добавлен лист †30	2ολκα L90x8; υсπα †12; υсπα †16;	1	Кол-во уч-ов – 1	

Изм.внес	Шишлов	(Iqu)	23.02.22
Составил	Шишлов	Ugu	23.02.22
ГИП	Μοςκοβςκυῦ	Mocrobe	<del>2</del> 3.02.22

